
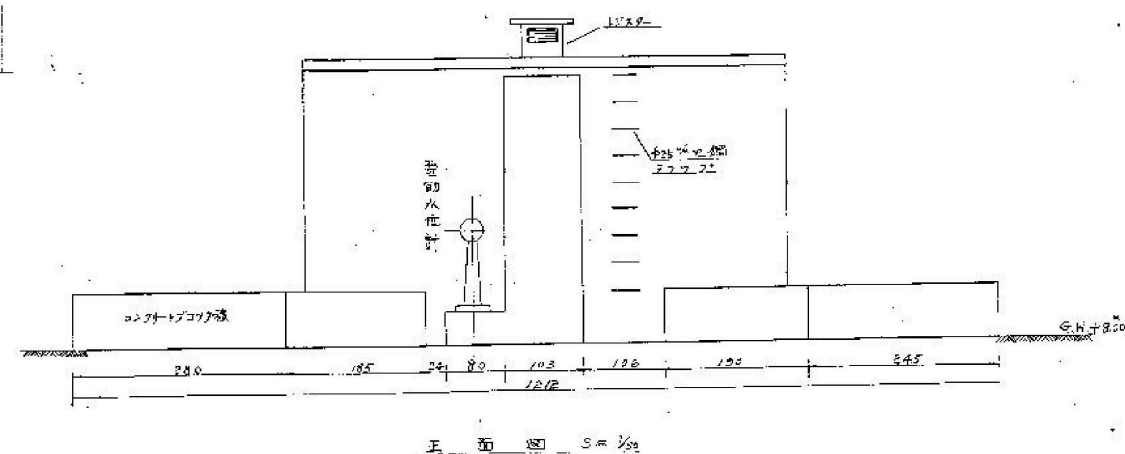
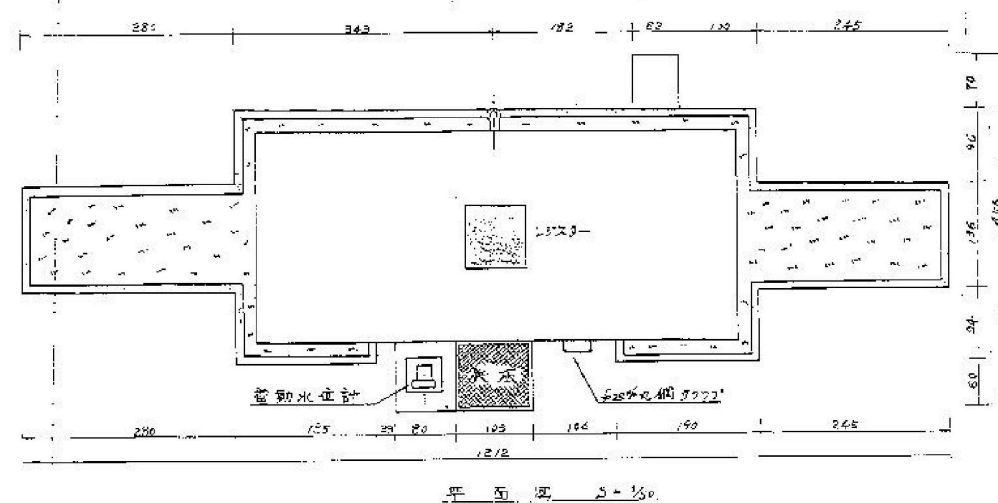
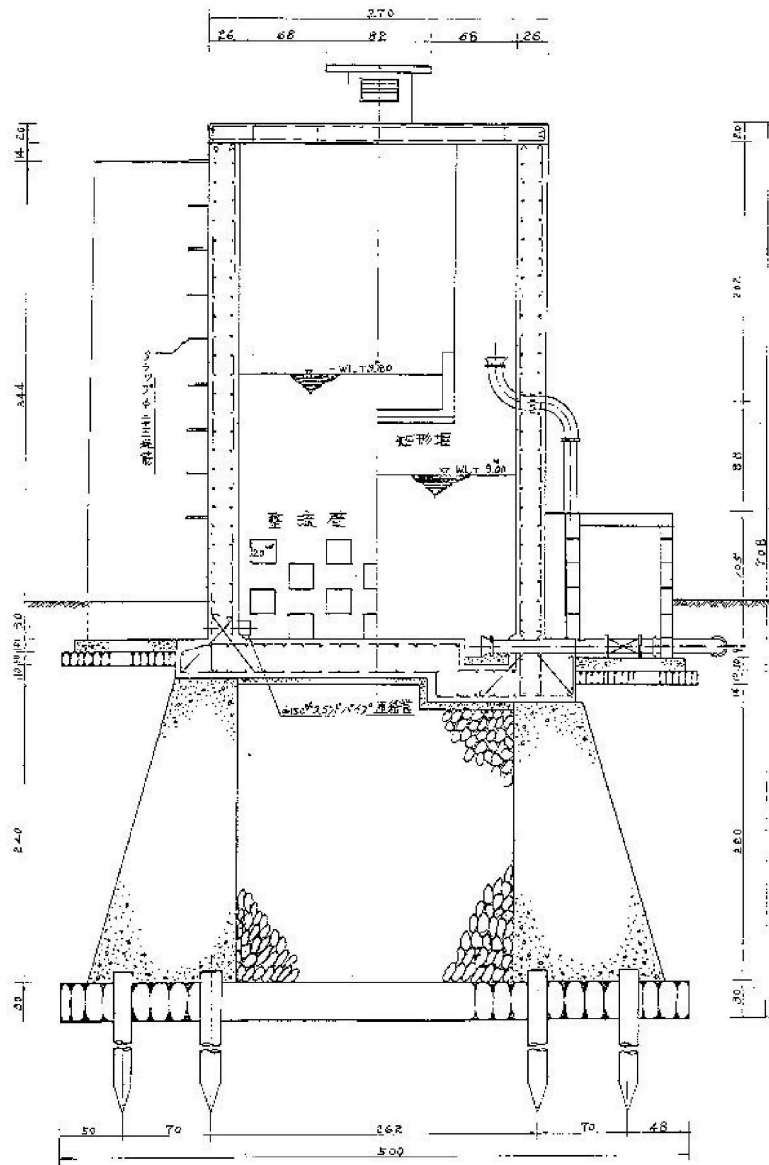


[illegible][illegible]


著水井築造工事構造竣工圖

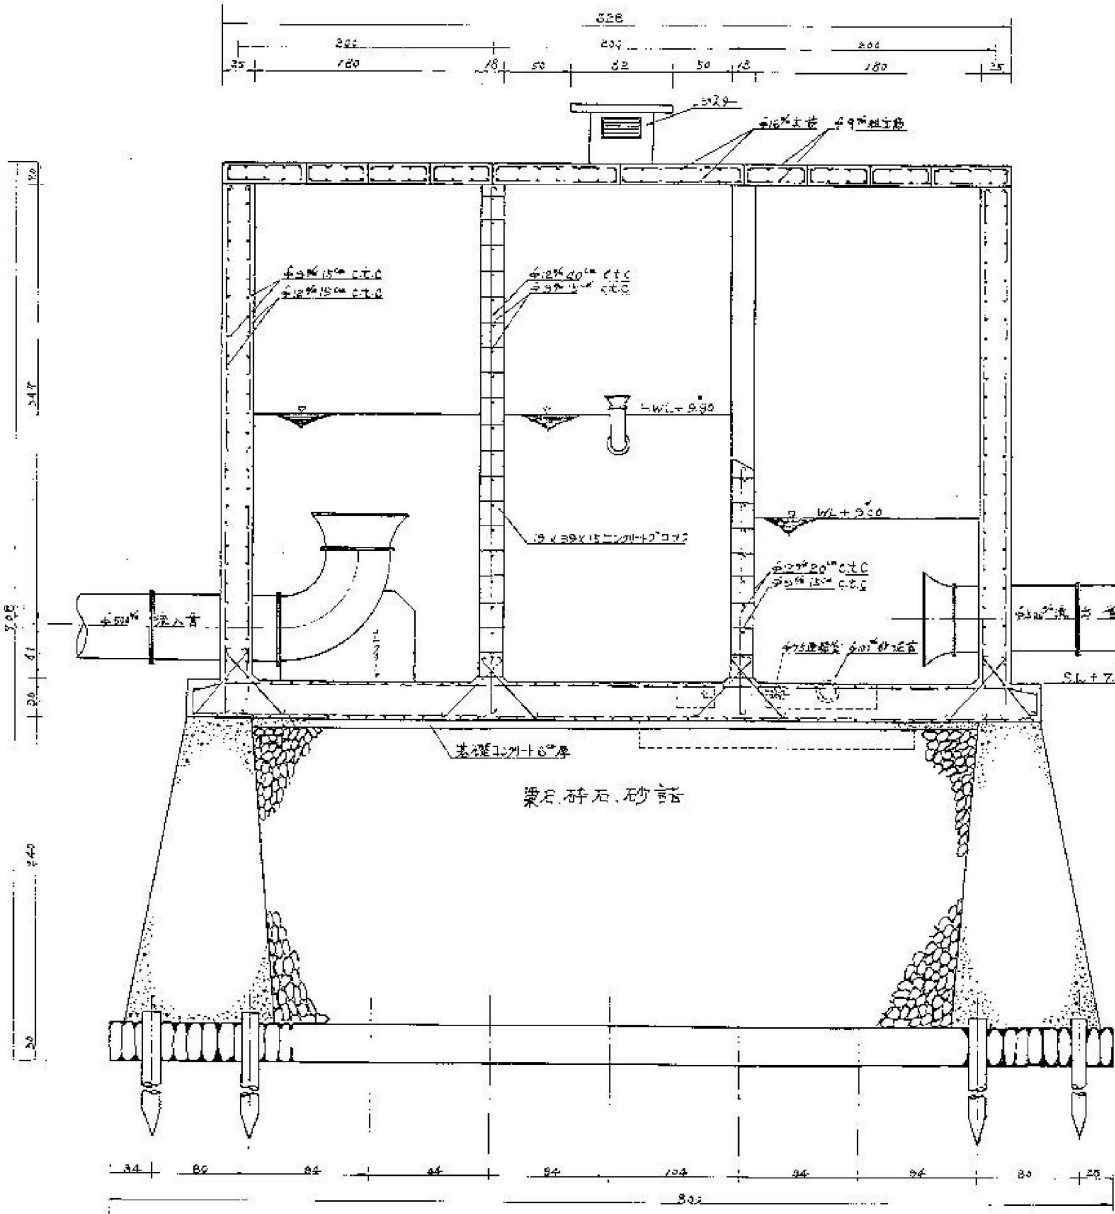


訂正	月	日	 原 設 計 株 式 会 社 〒720-0805 福山市御門町一丁目12番15号 TEL 084-922-3213 FAX 084-922-3214 一級建築士事務所広島県知事登録第22(1)0409号 一級建築士 甲斐 宣行	構造設計一級建築士 第 号		担当	設計年月	福山市建設局建築部営繕課	工事名称 旧出原浄水場解体工事		区 分 解体(D)
						-	2025年 3月				
					監理設計一級建築士 第 号		作図		変更年月	図面名称	縮 尺
								②着水井 断面図	1 : 40	D-304	

ろ過池構造一般図



※水道局敷地境界壁存置（位置は配置図による）

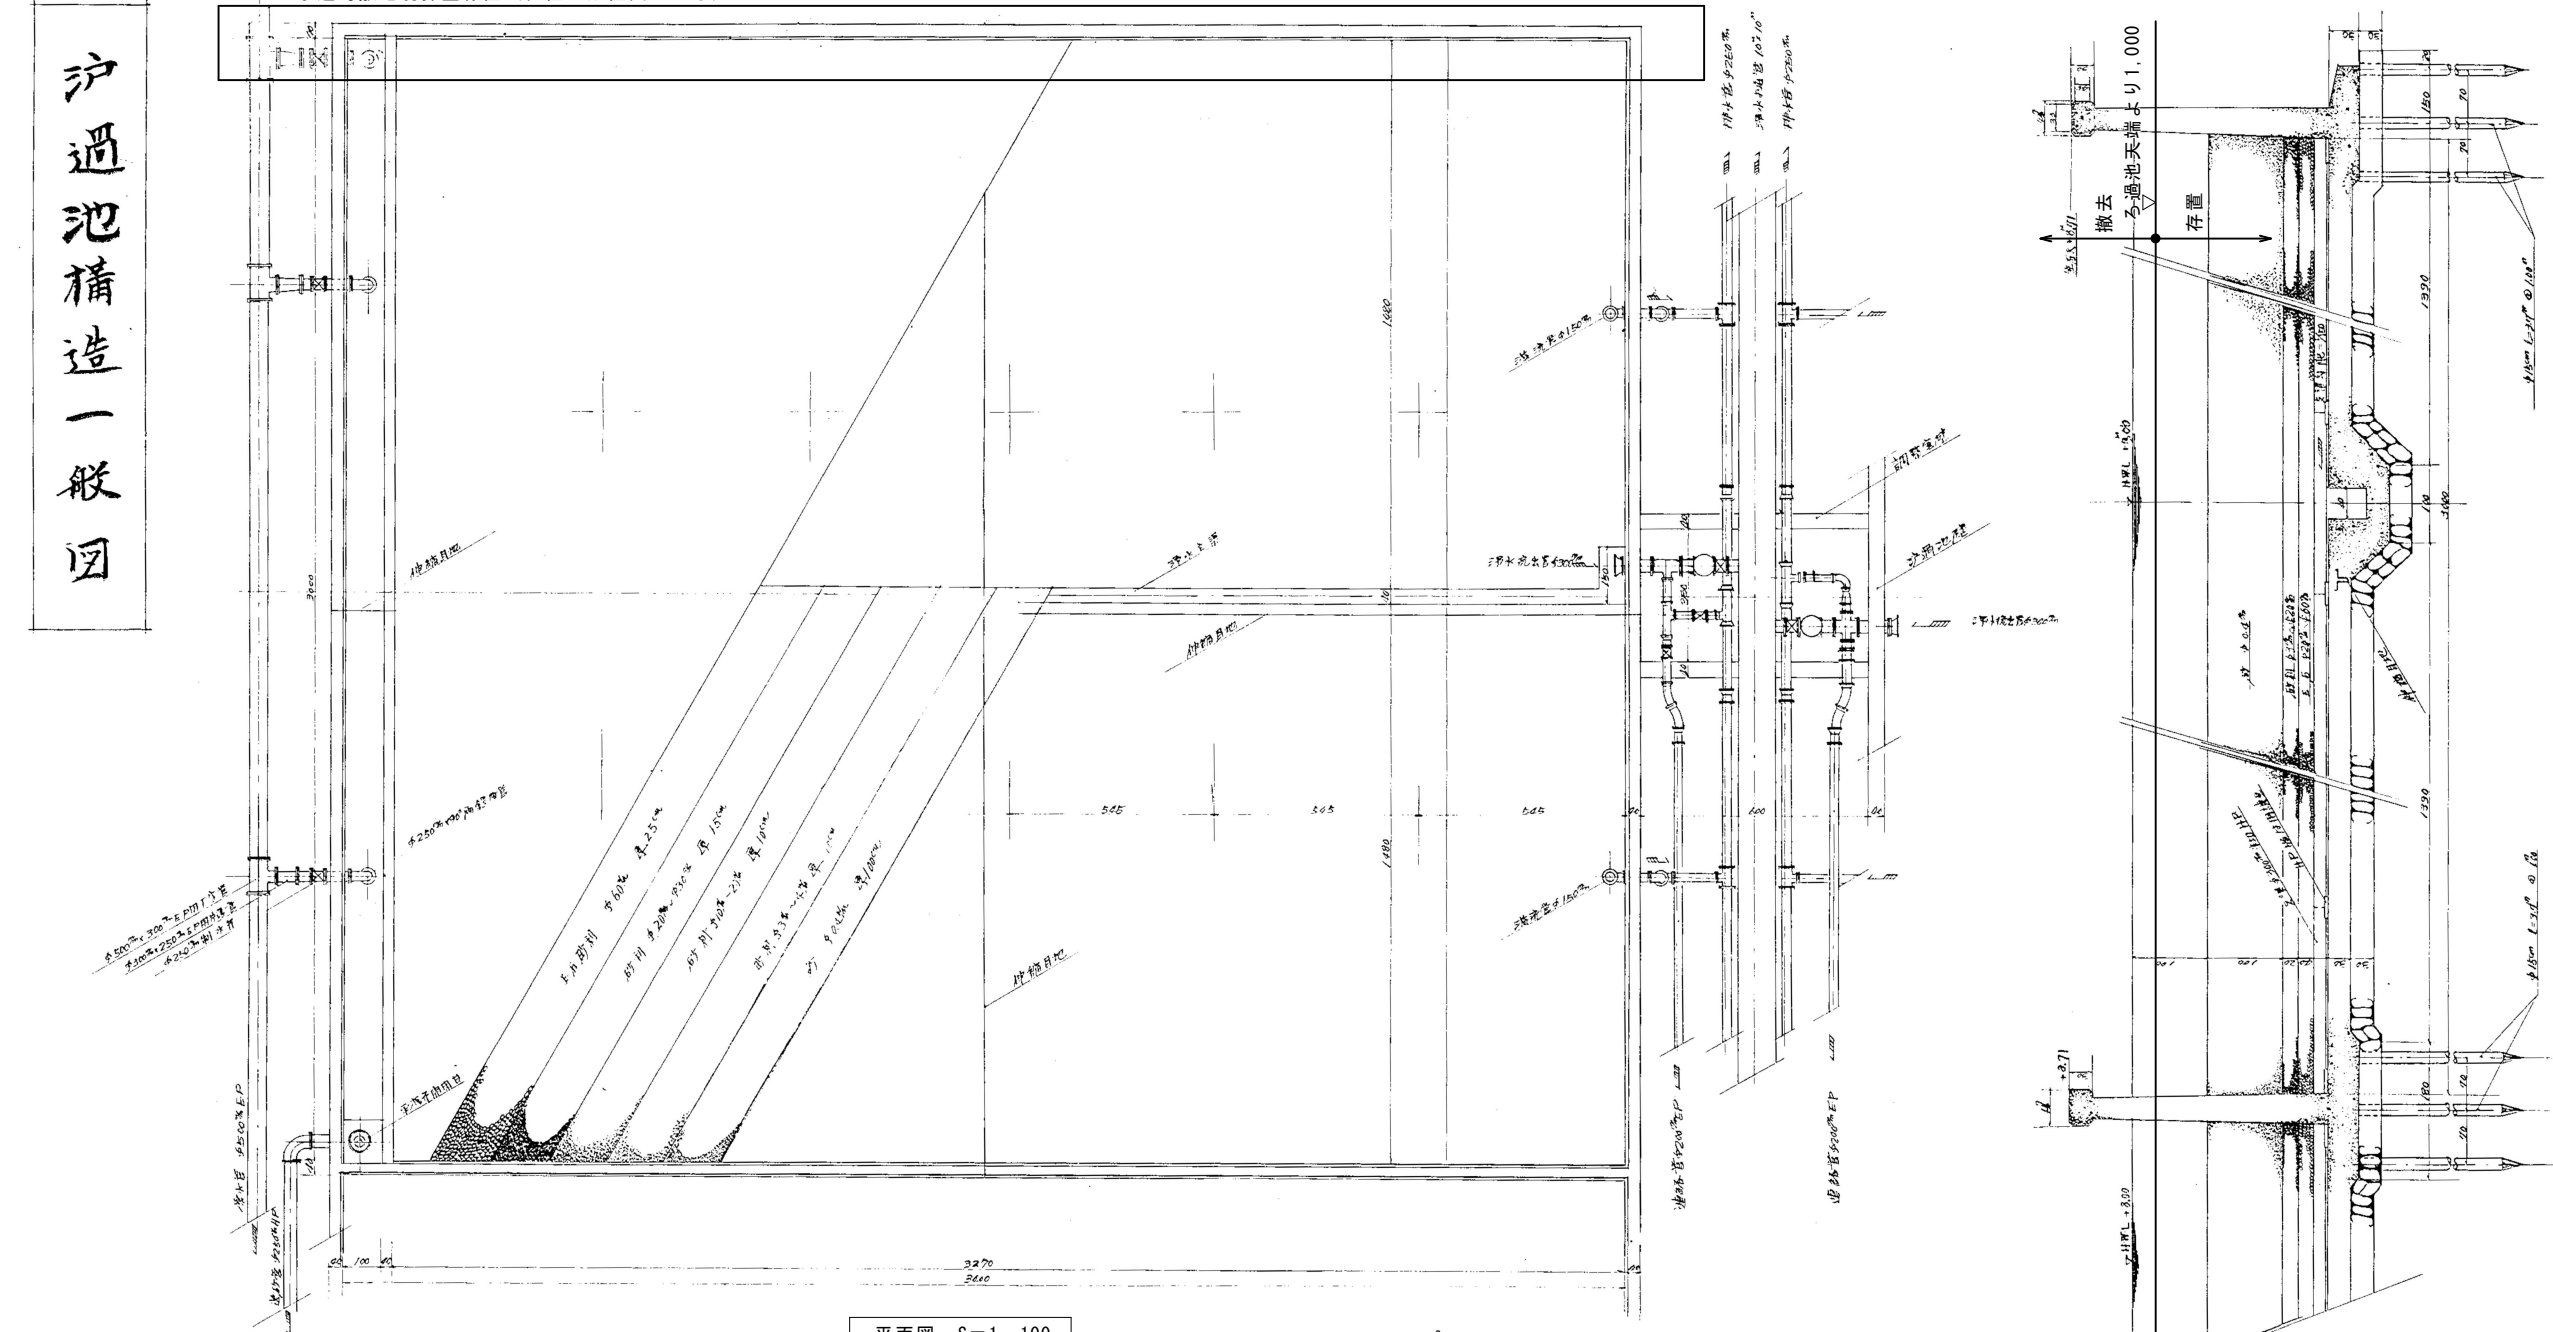

平面図 S=1:100

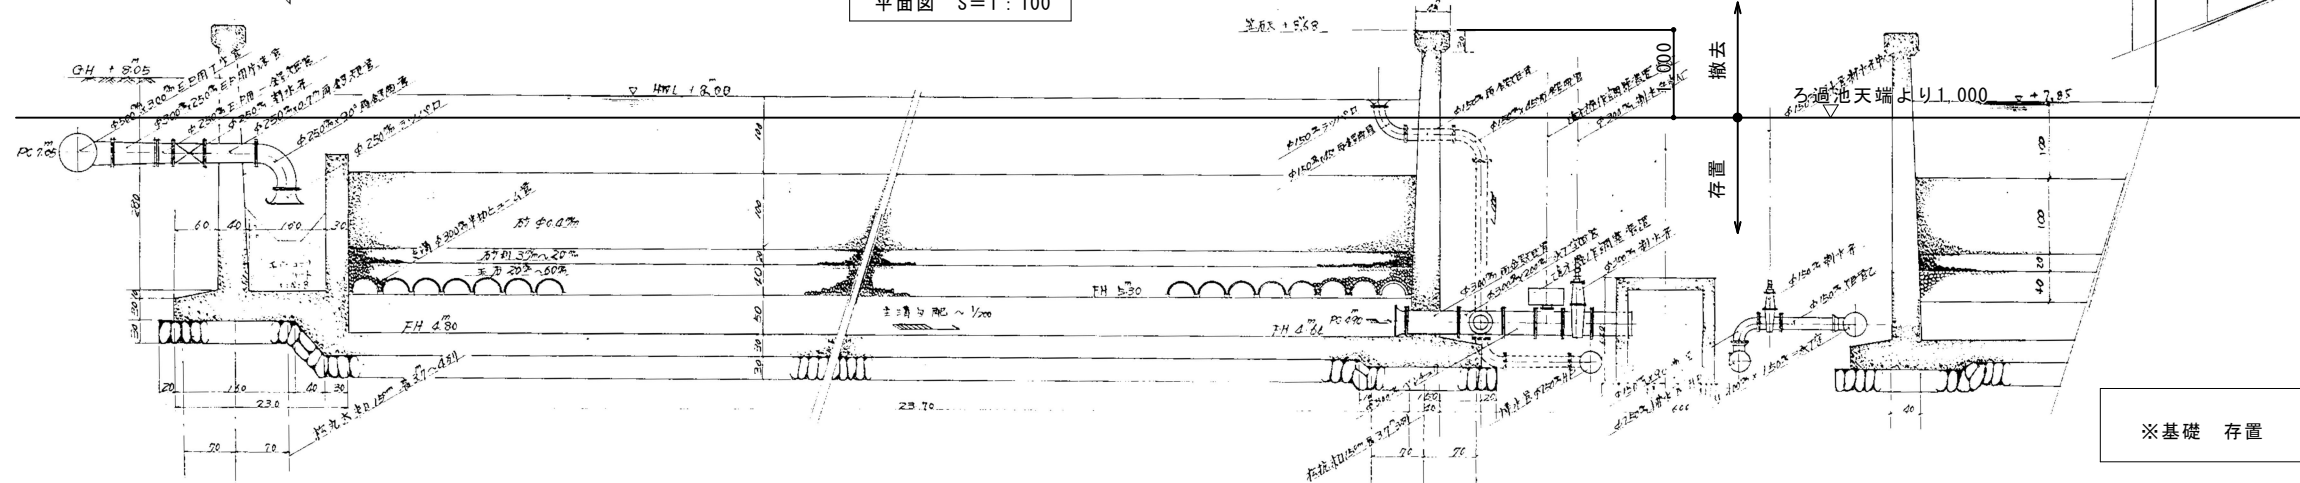

断面図 S=1:50

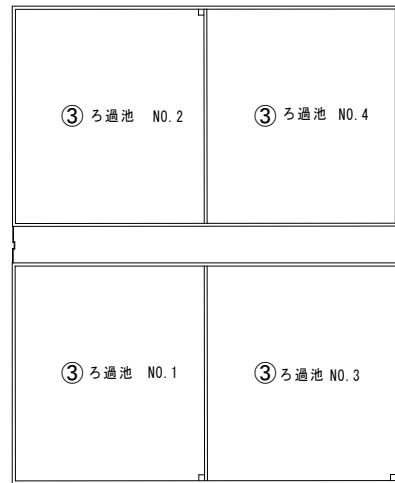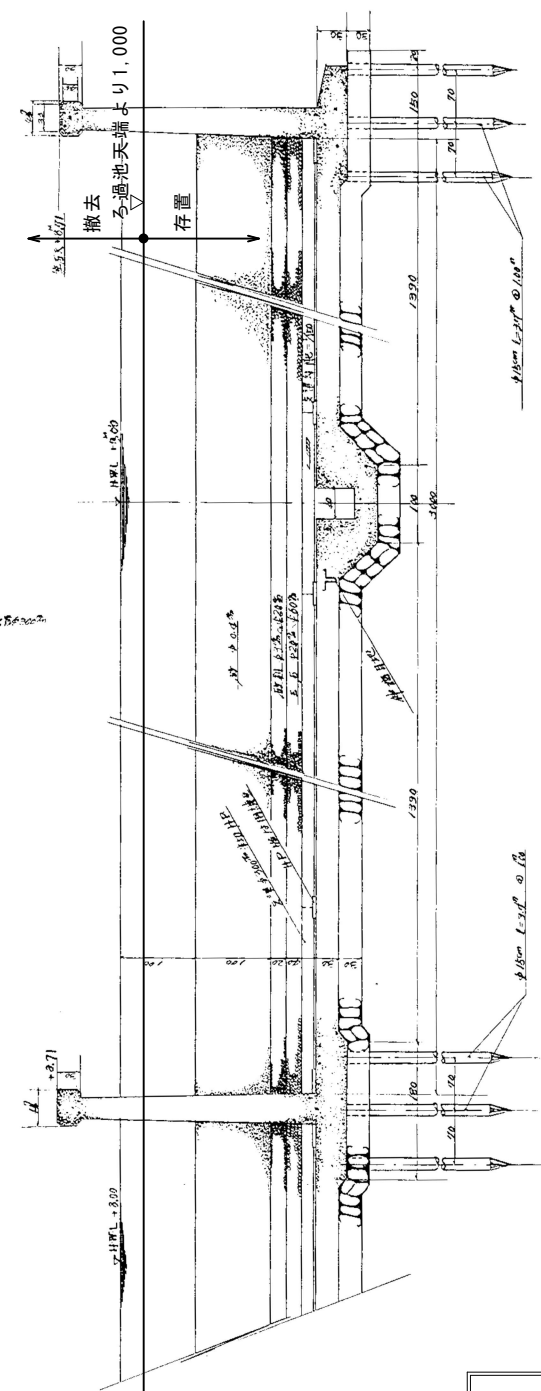


配置図 S=1:600

訂正	月	日	 原 設 計 株 式 会 社	構造設計一級建築士 第 号		担当 -	設計年月 2025年 3月	福山市建設局建築部営繕課	工事名称 旧出原浄水場解体工事		区 分 解体 (D)
			〒720-0805 福山市 御門町一丁目12番15号 TEL 084-922-3213 FAX 084-922-3214	一般建築士事務所所広島県知事登録第 22 (1) 0409 号 一級建築士 第 293830 号 甲斐 宣行	監査設計一級建築士 第 号		作図 変更年月		図面名称 ③ろ過池 (4池) 配置図・平面図・断面図	縮 尺 1:100 1:50 1:600	図面番号 D-305


砂邊池構造詳細圖（其の二）

淨水桶管断面图 縮尺 = 1/20

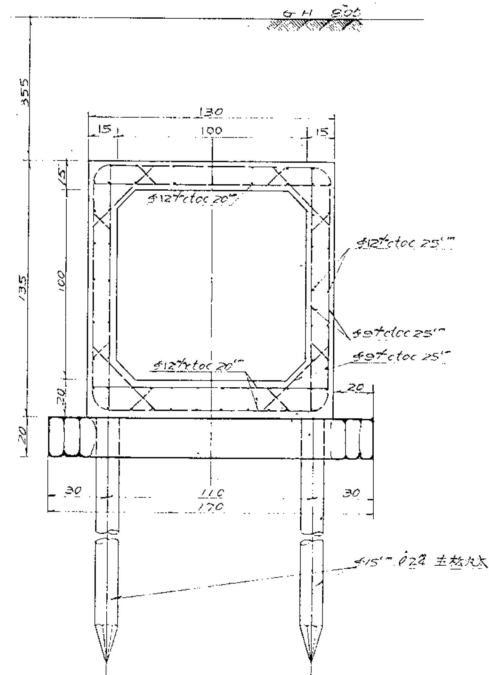


淨水流入部箇内平面図 縮尺 1/20

平底井設置閘的剖面圖

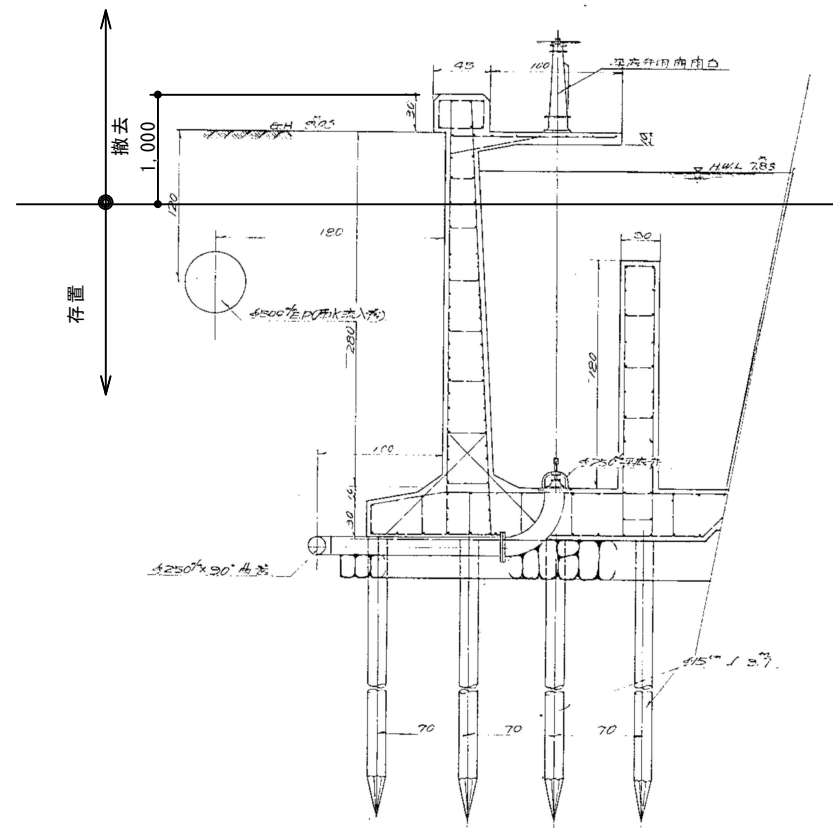


淨水渠(支渠)断面图 I 比例=1/60



底版伸縮目地掉入筒內圖例 $\frac{1}{3}$

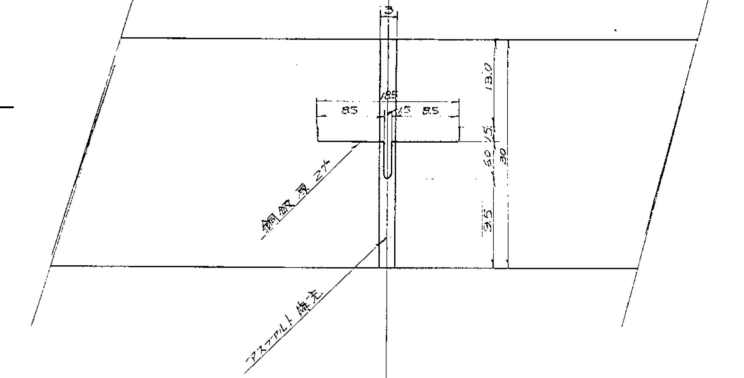


周壁上部伸縮目地線入図 縮尺 1/3

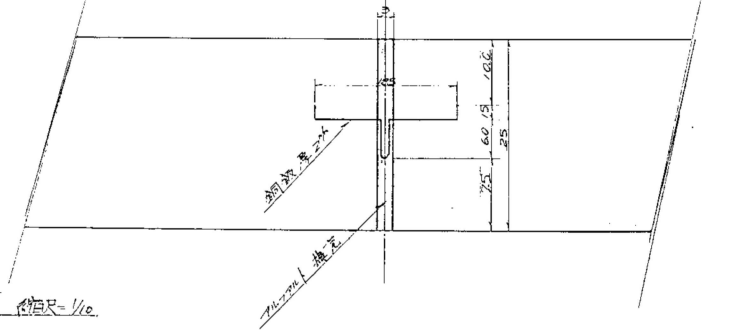

周壁下部伸縮目地庫入図 西大-1/3

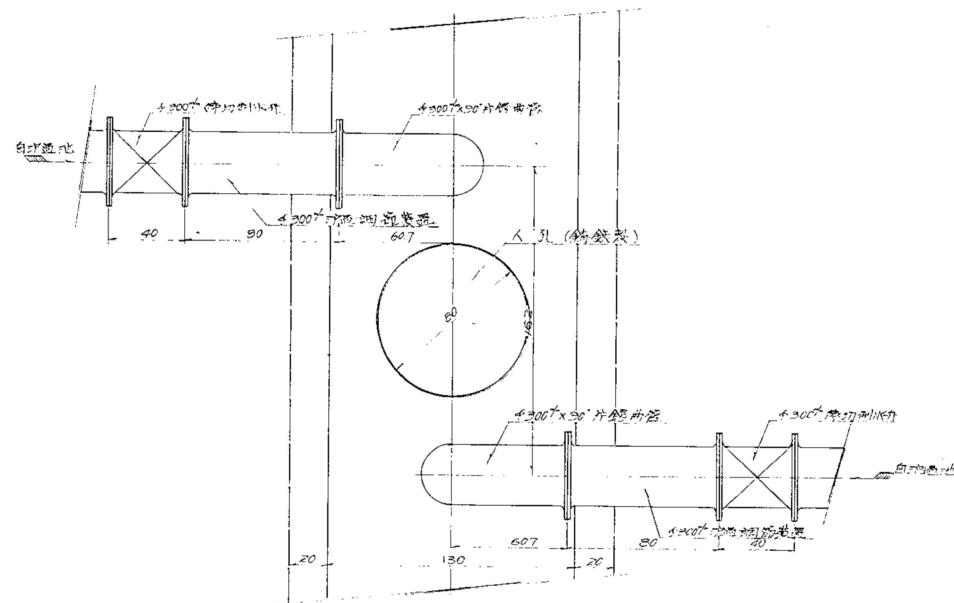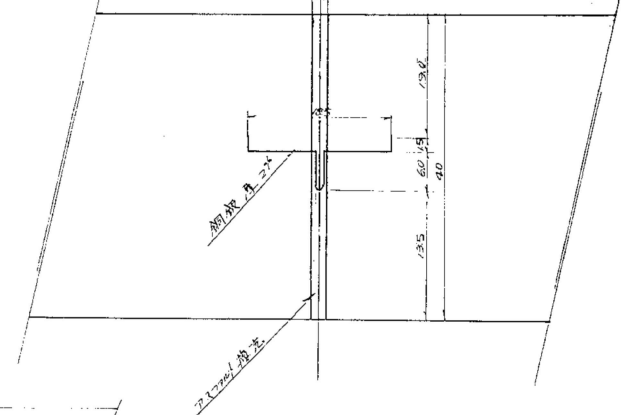


淨水渠(支渠)断面图 II 縮尺=1/10

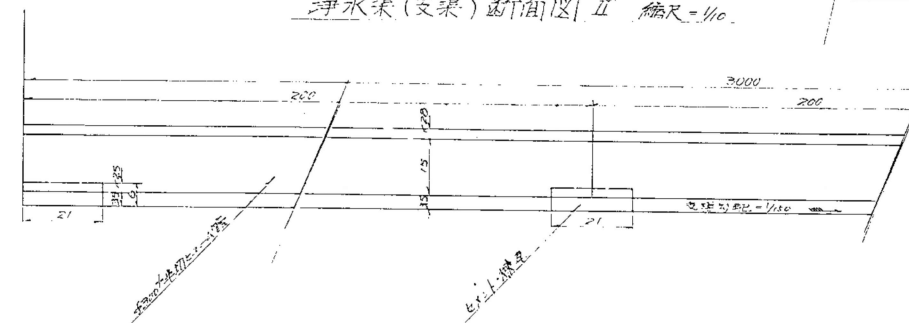


訂正	月	日	 原 設 計 株 式 会 社 〒720-0805 福山市御門町一丁目12番15号 TEL 084-922-3213 FAX 084-922-3214 一級建築士事務所広島県知事登録第22〔1〕0409号 一級建築士 甲斐 宣行	構造設計一級建築士 第 号		担当 -	設計年月 2025年 3月	福山市建設局建築部営繕課	工事名称 旧出原浄水場解体工事		区 分 解体 (D)
				設備設計一級建築士 第 号		作図	変更年月		図面名称 ③ろ過池（4池）構造詳細図1	縮 尺 1：20	図面番号 D-306

汾陽池構造詳細圖
 (其之二)


周壁断面图

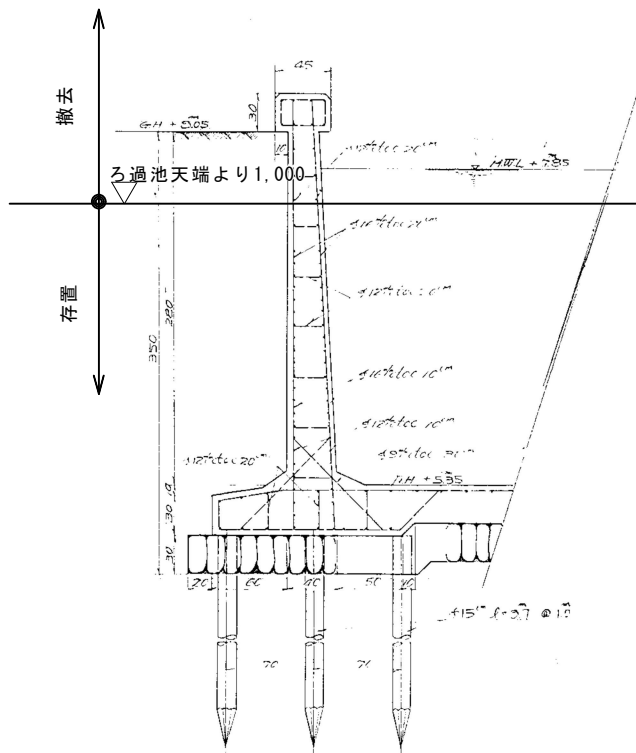


炉過調整裝置断面図

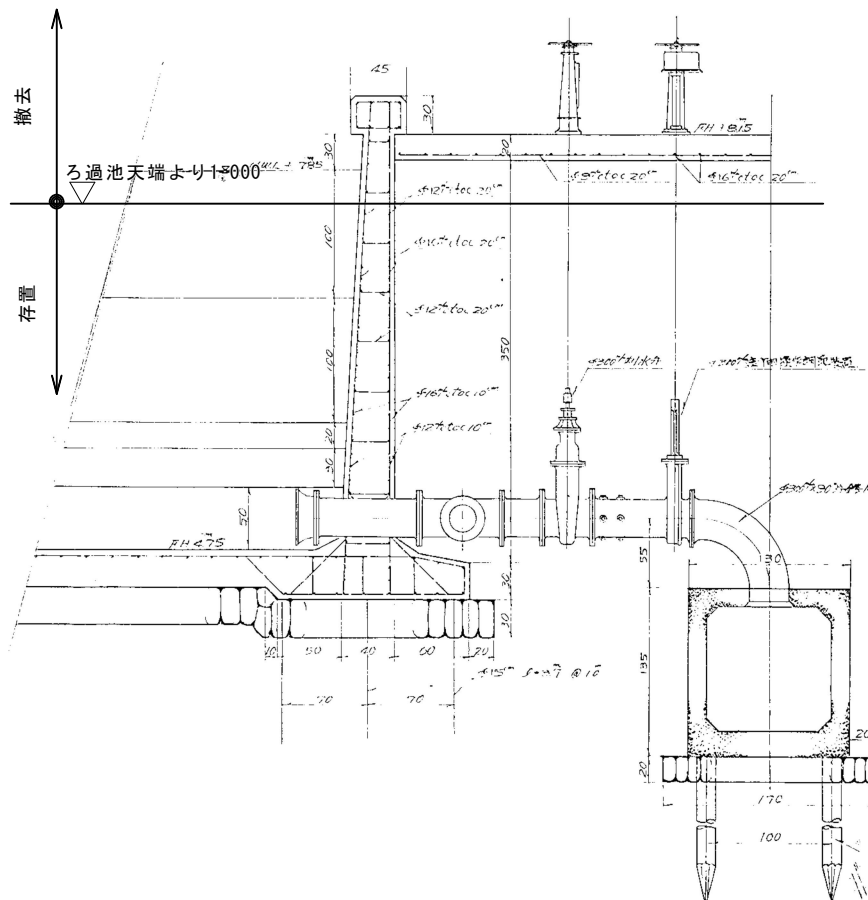



汽過砂削取機据付柱断面.

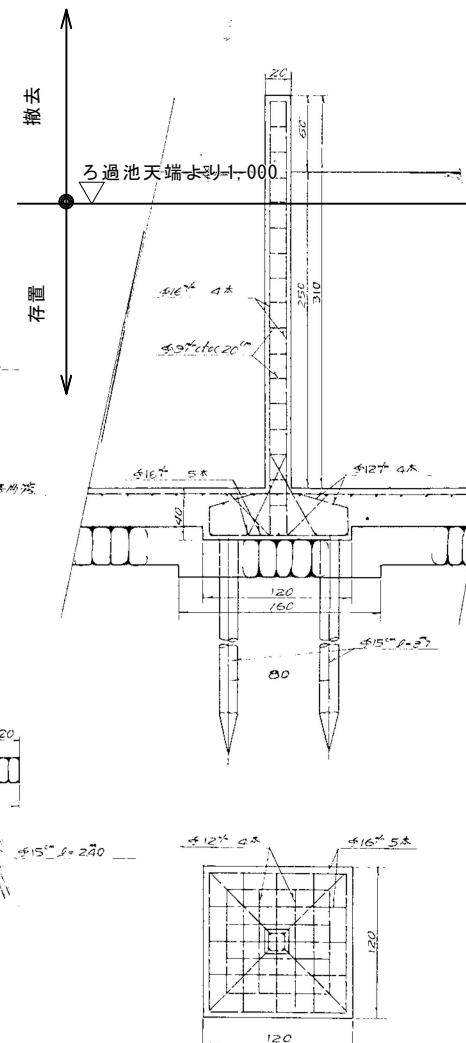

隔壁断面図




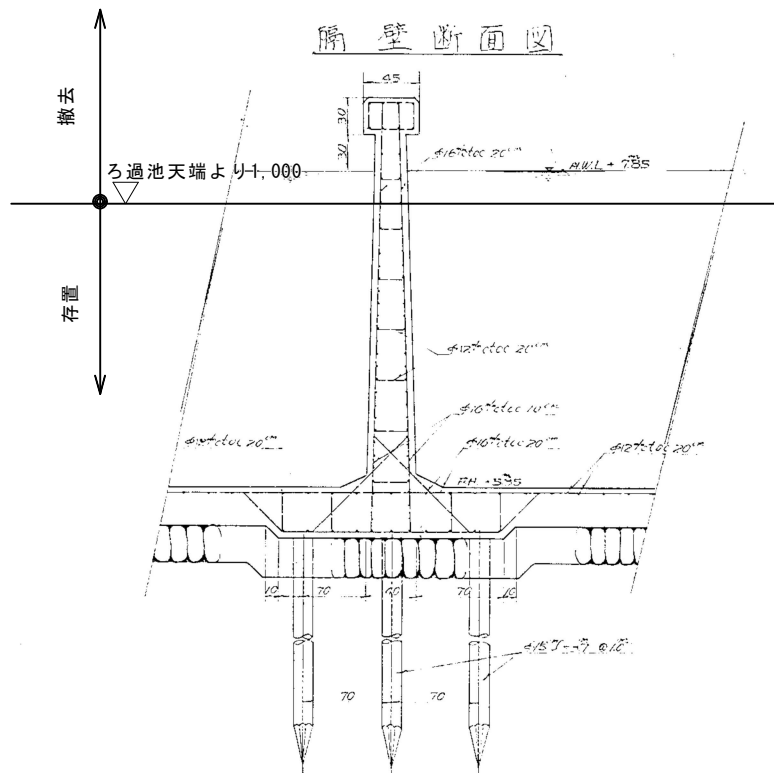


訂正	月	日	 原 設 計 株 式 会 社 〒720-0805 福山市御門町一丁目12番15号 TEL 084-922-3213 FAX 084-922-3214 一級建築士事務所広島県知事登録第 22 (1) 0409 号 一級建築士 甲斐 宣行	構造設計 - 一級建築士 第 号		担当 -	設計年月 2025年 3月	福山市建設局建築部営繕課	工事名称 旧出原浄水場解体工事		区 分 解体 (D)
				設備設計 - 一級建築士 第 号		作図	変更年月		図面名称 ③ろ過池 (4池) 構造詳細図2	縮 尺 1 : 20	図面番号 D-307

  


内 部 仕 上 表										
室 名	名 称	床	カ	巾	木	腰	壁	天 井	塗 装	機 要
					H=1500					

[illegible]

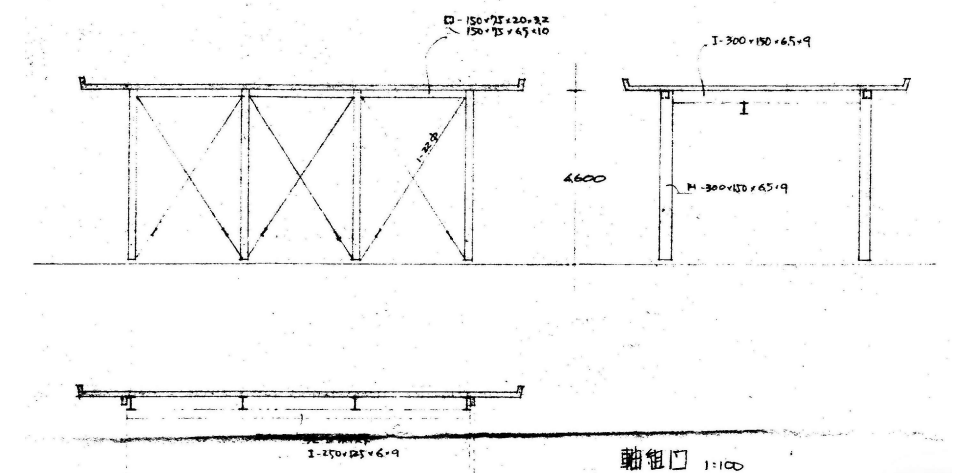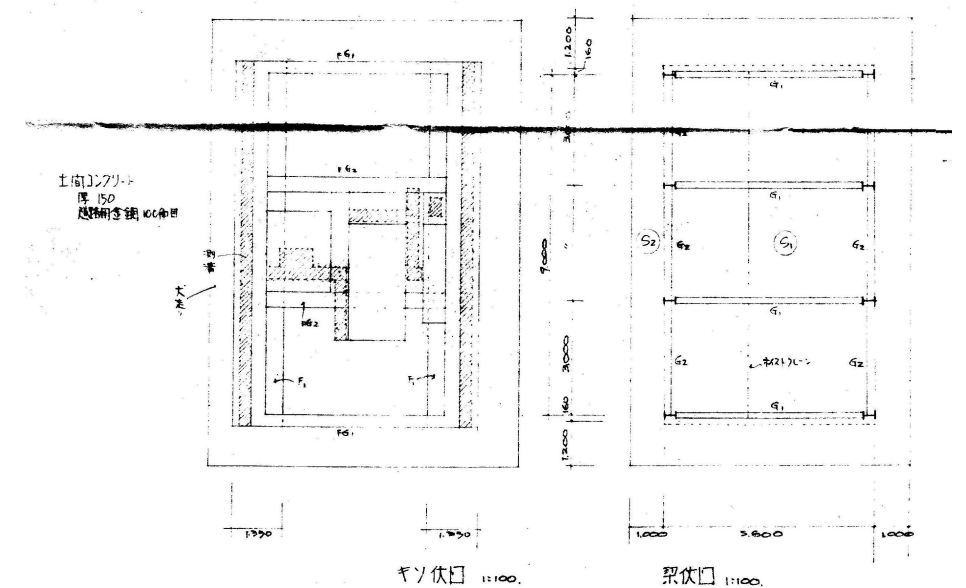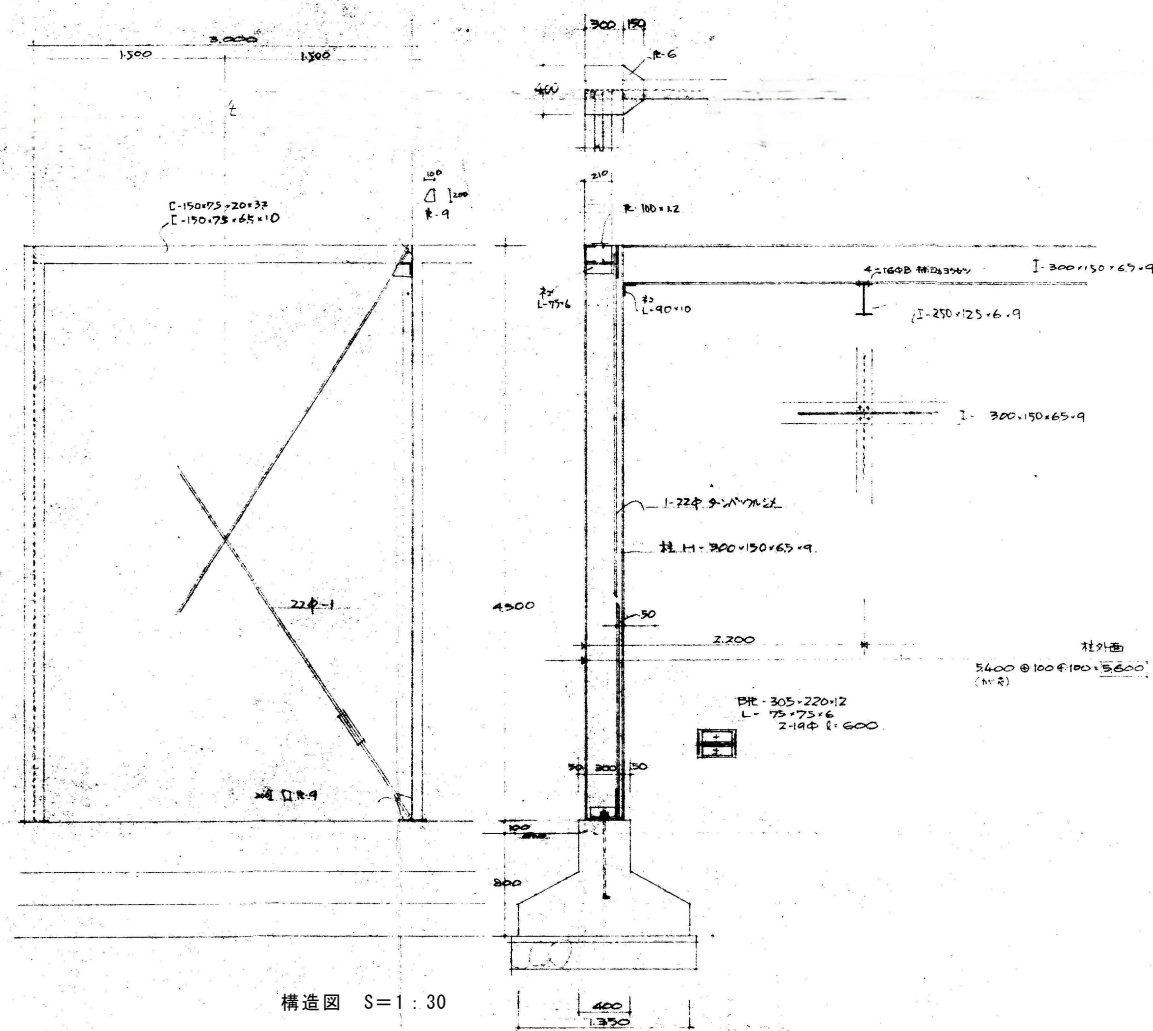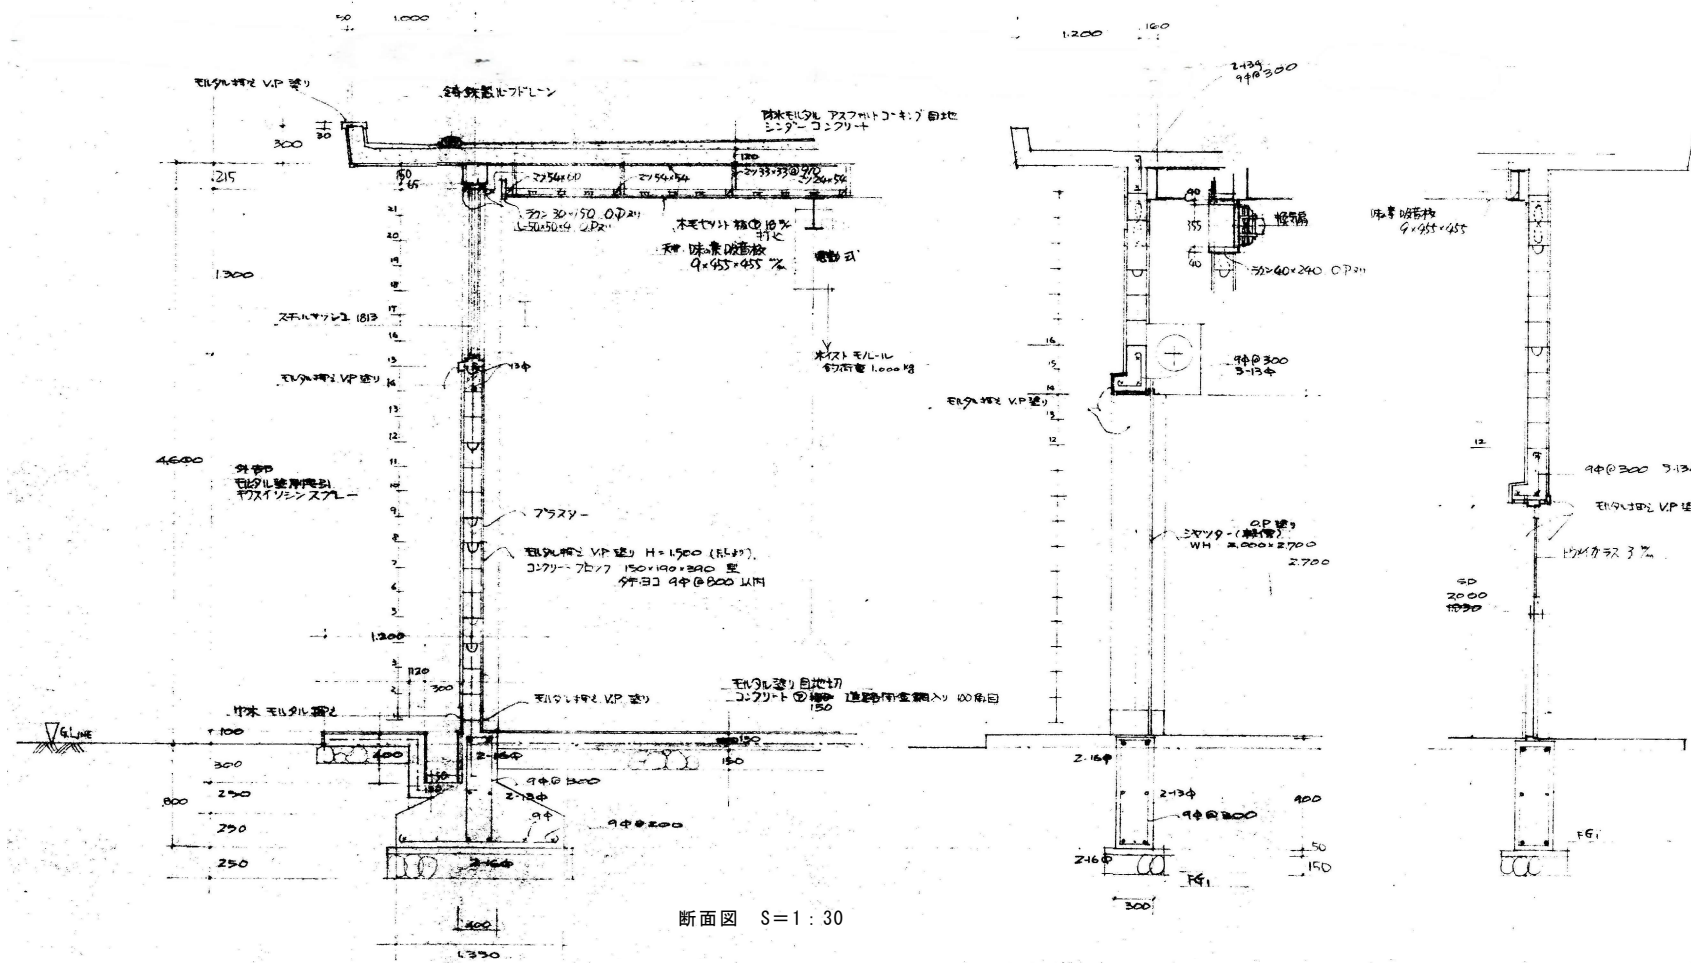

訂正	月	日	 原 設 計 株 式 会 社 〒720-0805 福山市御門町一丁目12番15号 TEL 084-922-3213 FAX 084-922-3214 一級建築士事務所広島県知事登録第22〔1〕0409号 一級建築士 甲斐 宣行	構造設計一級建築士 第 号		担当 -	設計年月 2025年 3月	福山市建設局建築部営繕課	工事名称 旧出原浄水場解体工事	区 分 解体 (D)
				設備設計一級建築士 第 号		作図	変更年月		図面名称 ⑤発電機室 断面図・構造図・基礎伏図・軸組図	縮 尺 1:30・1:100

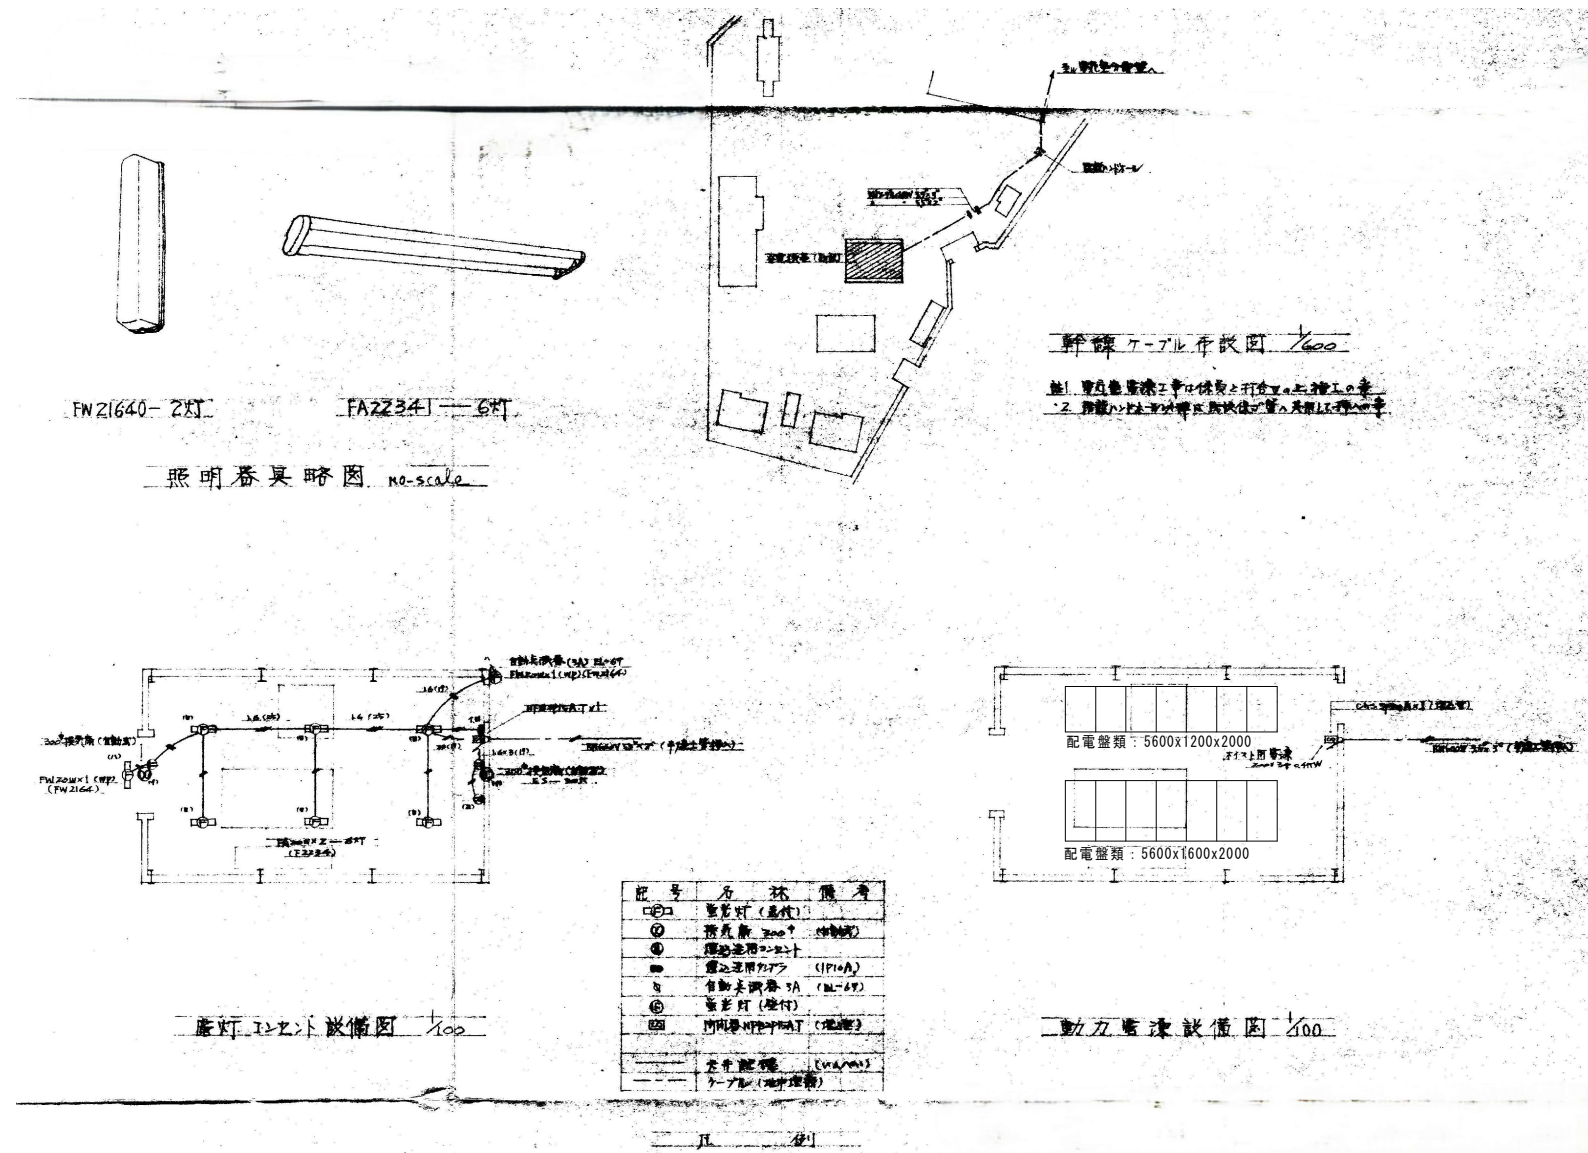

訂正	月	日



原 設 計 株 式 会 社

〒720-0805 福山市御門町一丁目12番15号
TEL 084-922-3213
FAX 084-922-3214

一般建築士事務所所広島県知事登録第 22 (1) 0409 号
一 級 建 築 士
第 293830 号 甲斐 宣行






構造設計一級建築士 第 号	
設備設計一級建築士 第 号	

担当	設計年月
-	2025年 3月
作図	変更年月

福山市建設局建築部営繕課





工事名称	旧出原浄水場解体工事	区 分
図面名称	⑤発電機室 電灯コンセント設備図	解体 (D)
縮 尺	1 : 100	図面番号
		D-310

縮尺率	A-1 : 100%
	A-2 : 71%
	A-3 : 50%

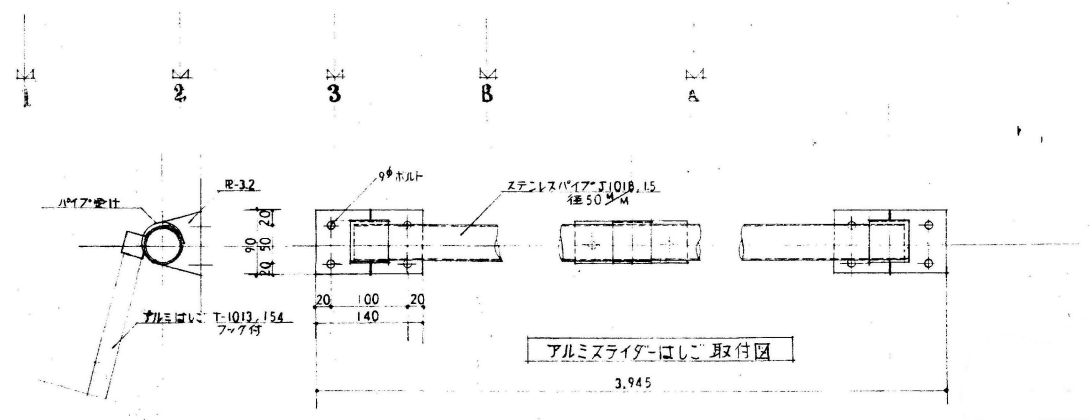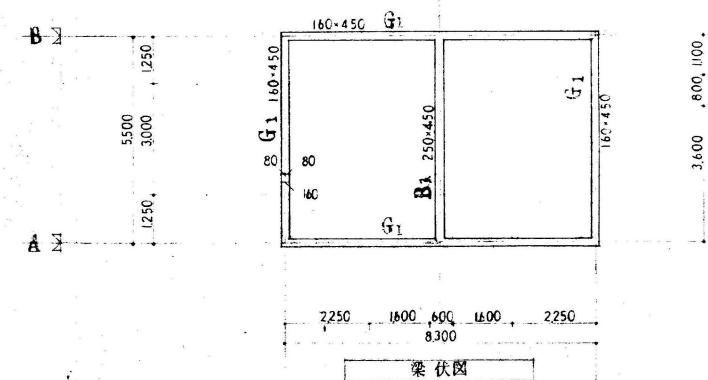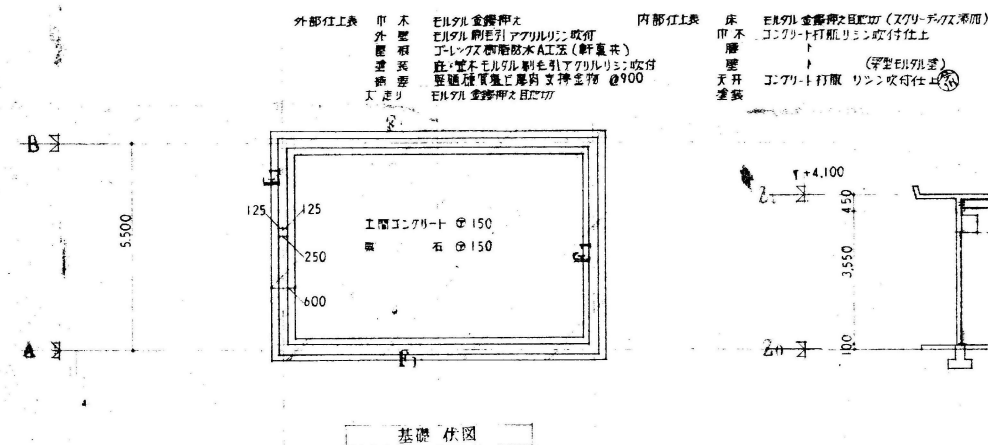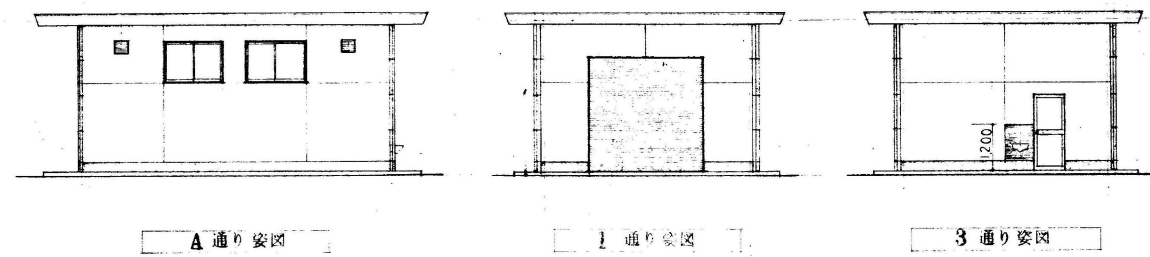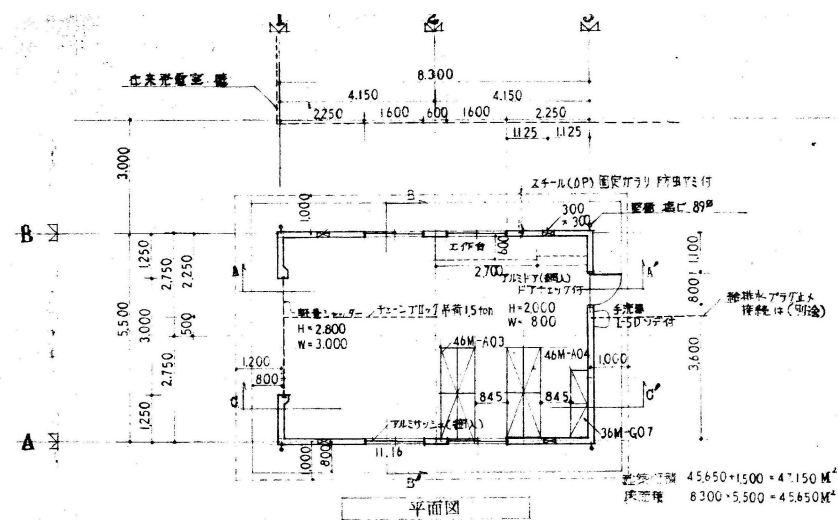


訂正	月 日	原 設 計 株 式 有 限 公 司 〒720-0805 福山市御門町一丁目12番15号 TEL 084-922-3213 FAX 084-922-3214 一般建築士事務所所広島県知事登録第22(1)0409号 一般建築士 甲斐 宣行 第293830号	構造設計一級建築士 第 号 建築設計一級建築士 第 号		担当 - 作図 家更年月	設計年月 2025年3月 福山市建設局建築部営繕課	工事名称 旧出原浄水場解体工事 図面名称 ⑥倉庫 平面図・立面図・基礎伏図	縮尺 1:100 区分 解体(D) 図面番号 D-311
----	-----	--	--	--	-----------------------	---------------------------------	--	---

縮尺率	A-1: 100%
	A-2: 71%
	A-3: 50%

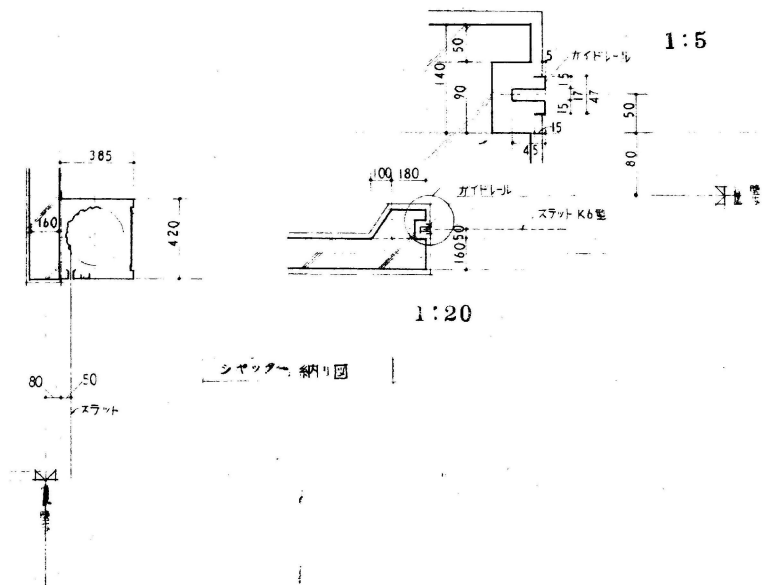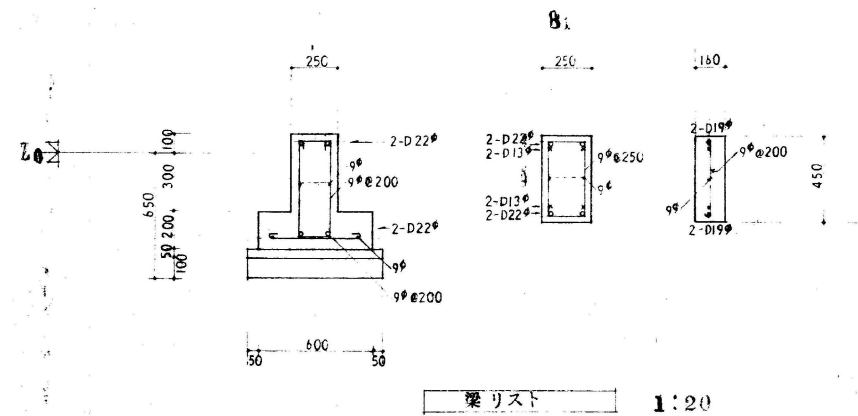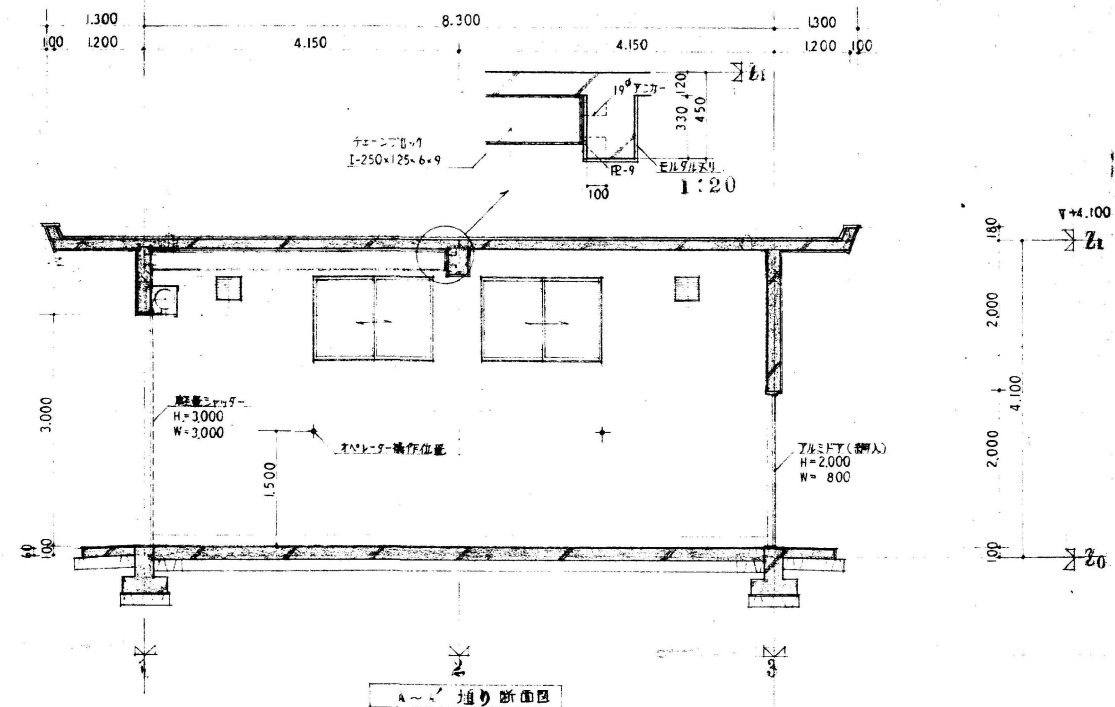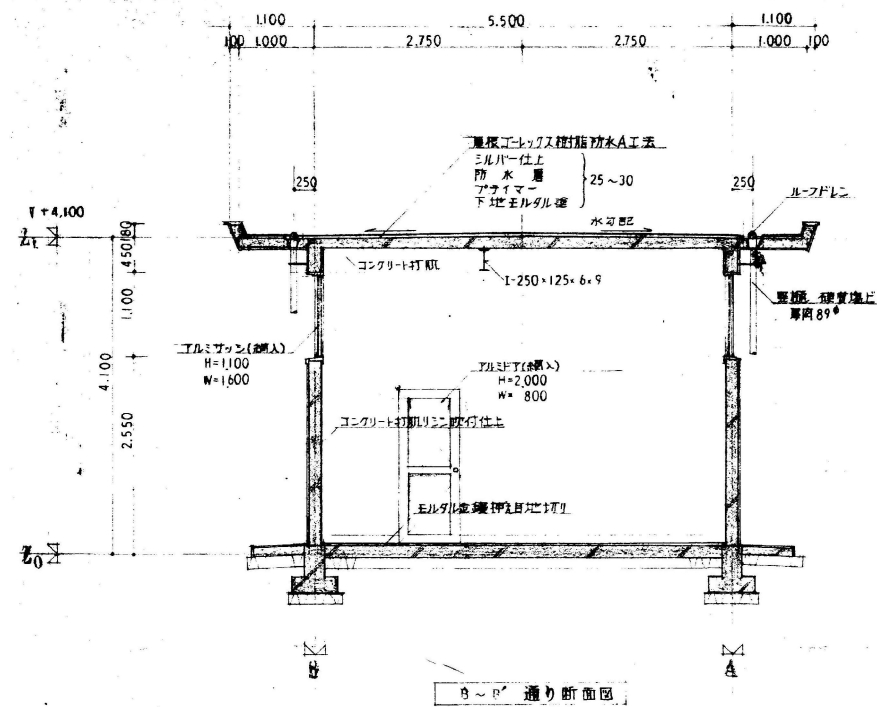


訂正	月 日	 原 設 計 株 式 有 限 公 司 〒720-0805 福山市御門町一丁目12番15号 TEL 084-922-3213 FAX 084-922-3214 一般建築士事務所 広島県知事登録第22(1)0409号 一般建築士 第293830号 甲斐 宣行	構造設計一級建築士 第 号 建築設計一級建築士 第 号	担当 - 作図 家更年 月	設計年月 2025年 3月	福山市建設局建築部営繕課	工事名称 旧出原浄水場解体工事 図面名称 ◎倉庫 断面図	縮 尺 1 : 50 区分 解体 (D) 図面番号 D-312
----	-----	--	---	---	---	--	--	---



縮尺率	A-1: 100%
	A-2: 71%
	A-3: 50%

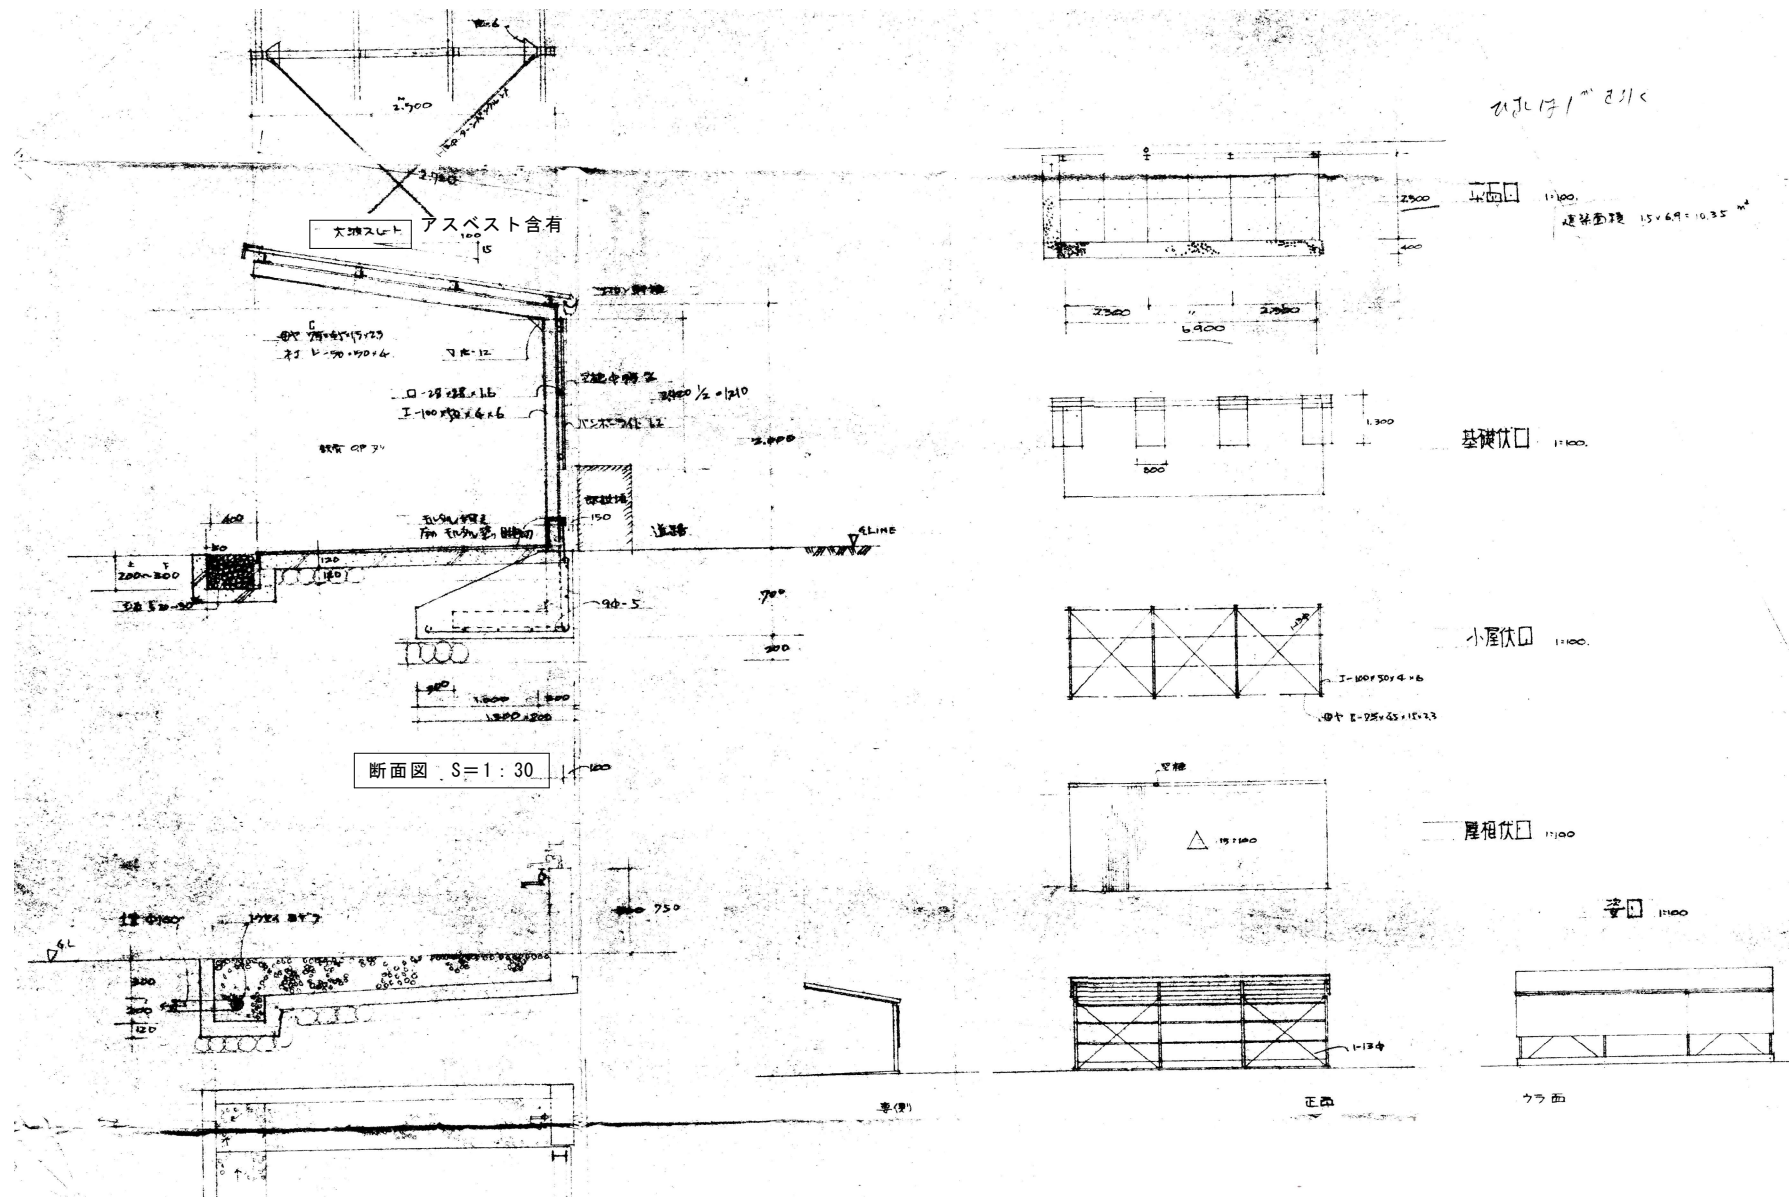


訂正	月	日	 原 設 計 株 式 会 社 〒720-0805 福山市御門町一丁目12番15号 一般建築士事務所所広島県知事登録第22(1)0409号 TEL 084-922-3213 一般建築士 甲斐 宣行 FAX 084-922-3214 第293830号	構造設計一般建築士 第 号		担当	設計年月	福山市建設局建築部営繕課	工事名称 旧出原浄水場解体工事		区 分 解体(D)	
				-		2025年 3月						
				建築設計一般建築士 第 号		作図	変更年月		図面名称	縮 尺		図面番号
									⑦自転車置き場 平面図・立面図・断面図	1:100・1:30		D-313

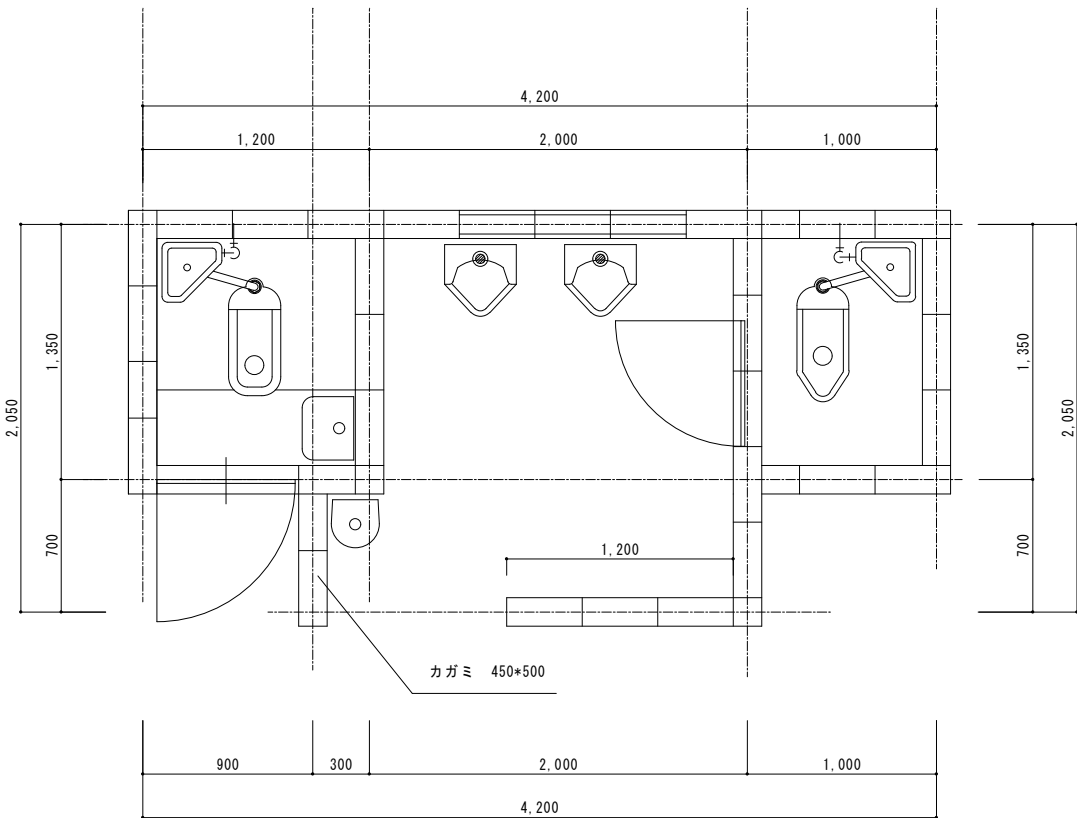

平面図 1 : 5 0

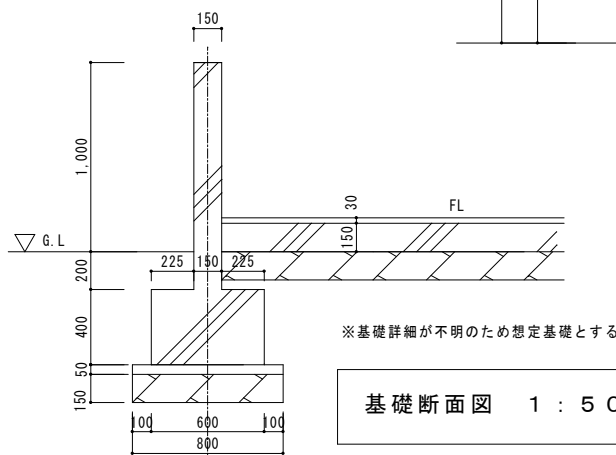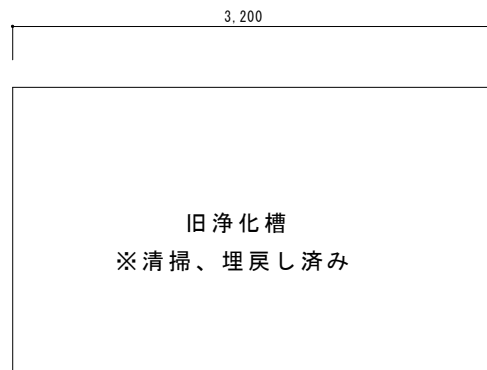


基礎断面図 1 : 5 0

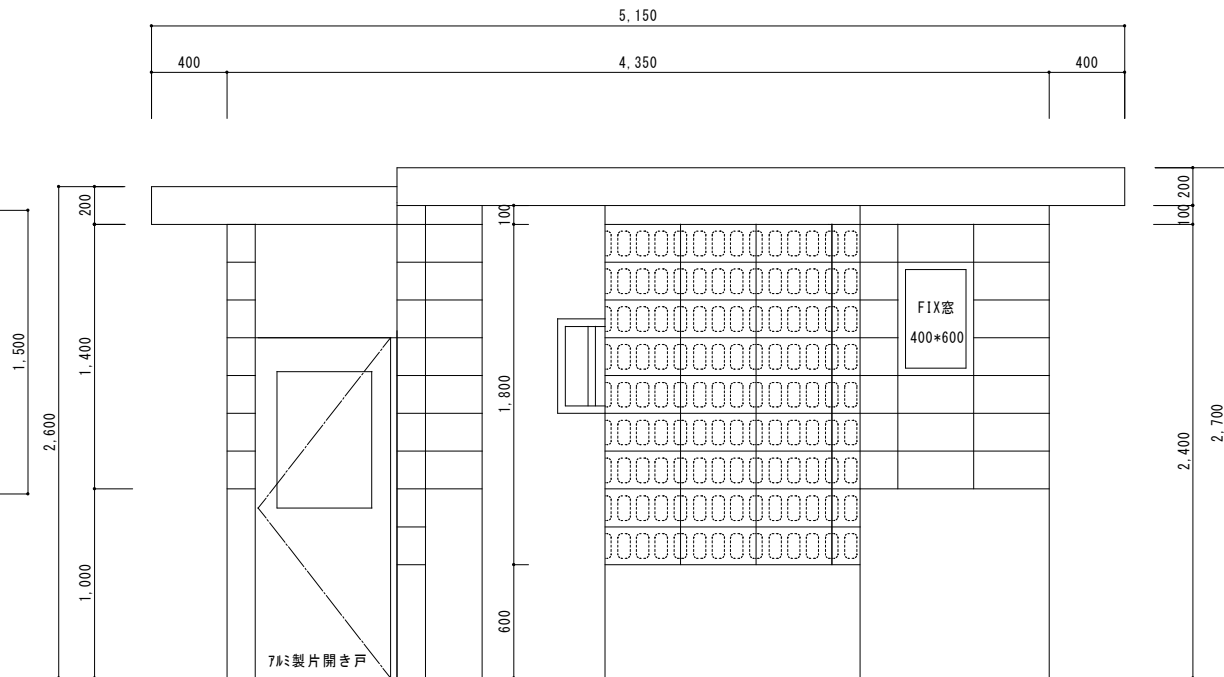


南立面図 1 : 5 0

仕上げ表


- 床：モザイクタイル貼
腰壁：モルタル金鍍仕上げ
壁：C B 積み (200×400×150)
一部空洞C Bとする
建具：アルミ製片開き戸 700×1800 1ヶ所
アルミ製FIX窓 400×600 1ヶ所
内部片開き戸 700×1800 1ヶ所

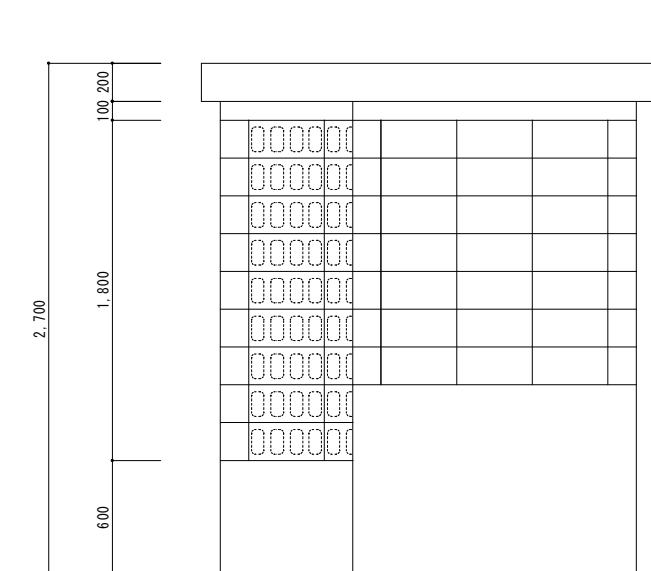


東立面図 1 : 5 0

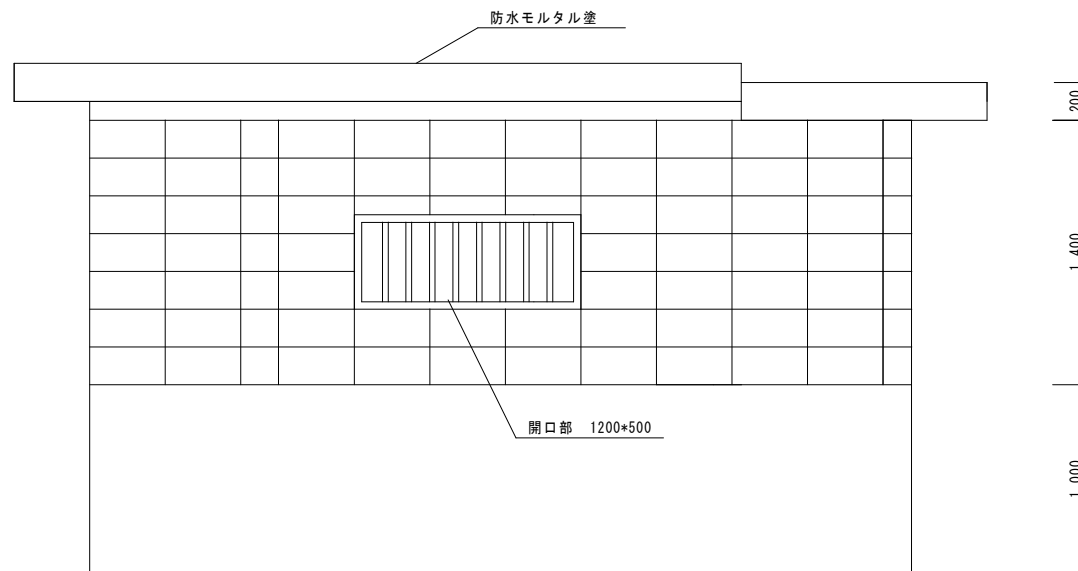

北立面図 1 : 5 0


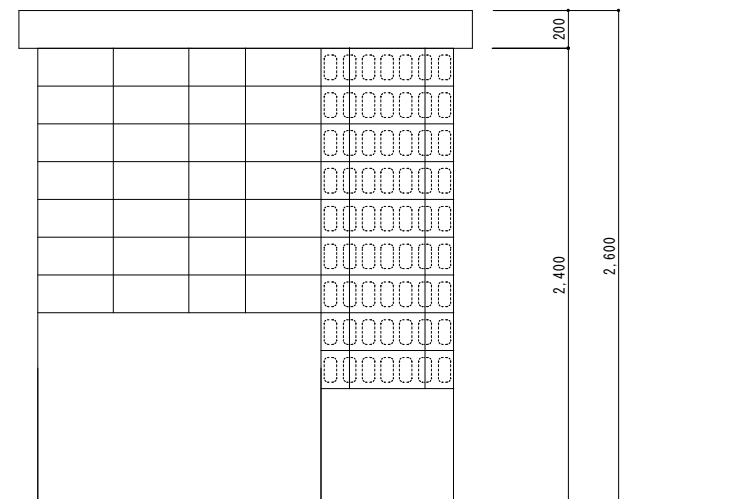


西立面図 1 : 5 0



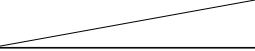
訂正	月 日		 原 設 計 株 式 会 社	構造設計～一級建築士 第 号		担当 -	設計年月 2025年 3月	福山市建設局建築部営繕課	工事名称 旧出原浄水場解体工事	区 分 解体 (D)	縮 尺 1 : 20	図面番号 D-314
			〒720-0805 福山市御門町一丁目12番15号 TEL 084-922-3213 FAX 084-922-3214	一般建築士事務所広島県知事登録第 22 (1) 0409 号 一級建築士 第 293830号 甲斐 宣行	監査設計～一級建築士 第 号	作図	変更年月		図面名称 ⑧ 便所 平面図・立面図・仕上表			

縮尺率	A-1 : 100%
	A-2 : 71%
	A-3 : 50%


淨水井全股回

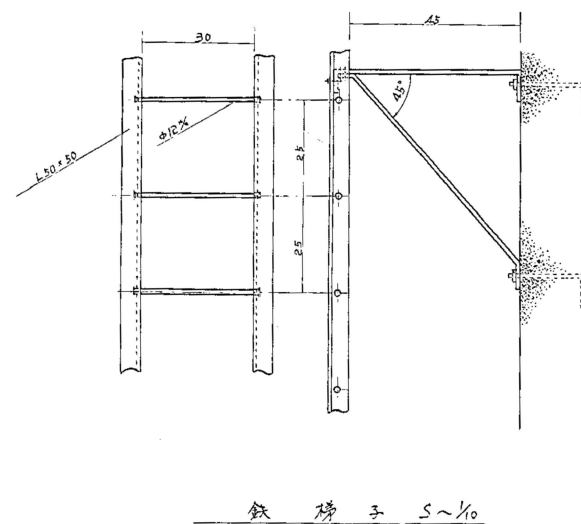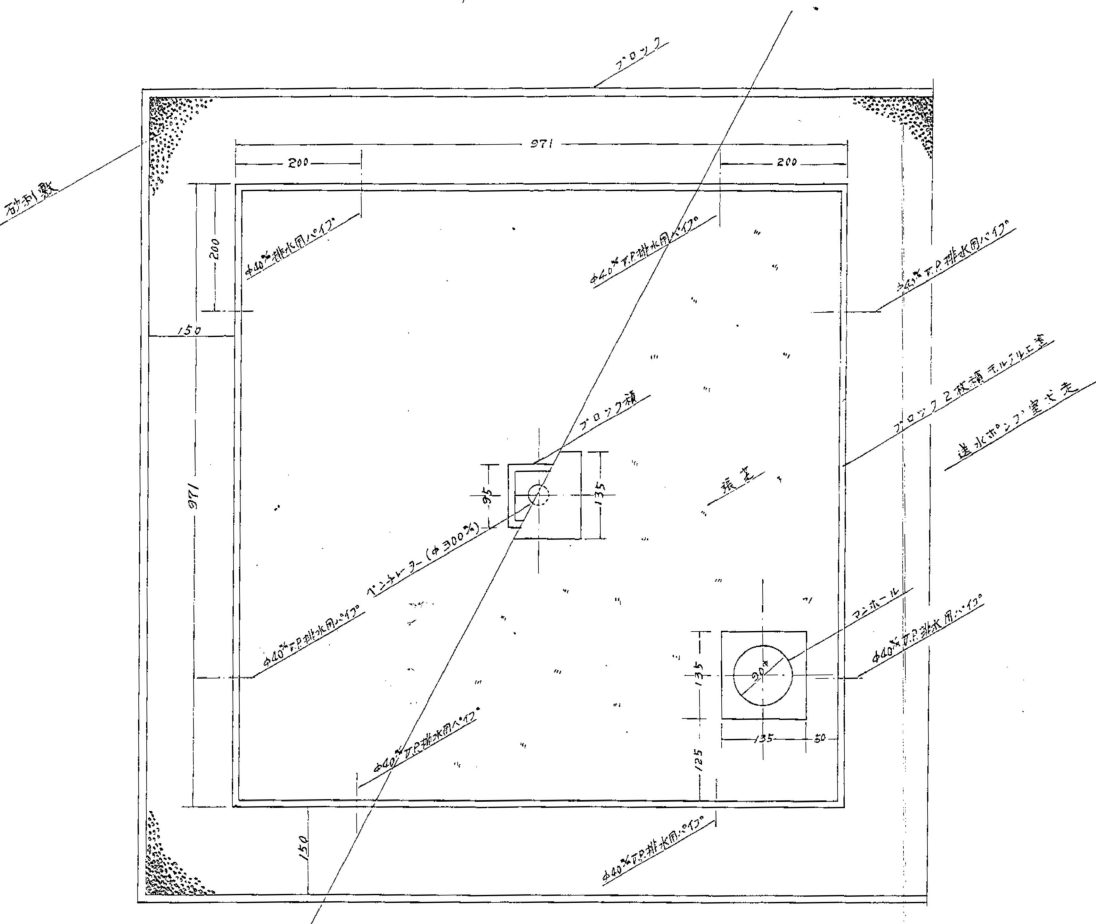


										縮尺率 A-1: 100% A-2: 71% A-3: 50%				
訂正	月	日	 原 設 計 株 式 会 社 〒720-0805 福山市御門町一丁目12番15号 TEL 084-922-3213 FAX 084-922-3214 一級建築士事務所広島県知事登録第 22 (1) 0409 号 一級建築士 甲斐 宣行			構造設計一級建築士 第 号 設備設計一級建築士 第 号		担当 -	設計年月 2025年 3月	福山市建設局建築部営繕課		工事名称 旧出原浄水場解体工事		区 分 解体 (D)
								作図	変更年月	図面名称 ⑨浄水井 (2池) 平面図・断面図		縮 尺 1: 60	図面番号 D-315	

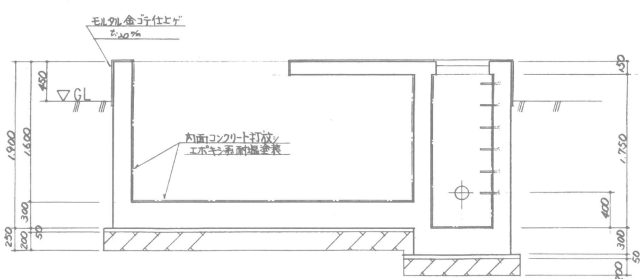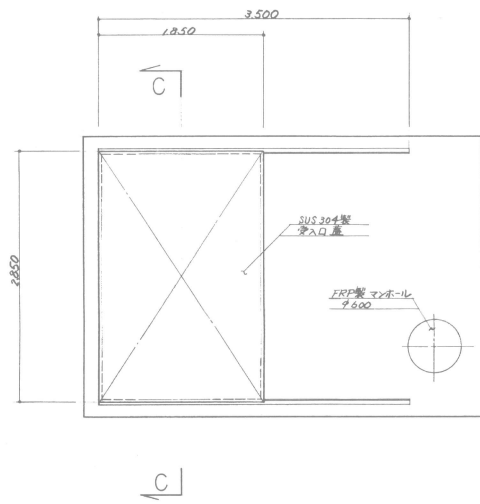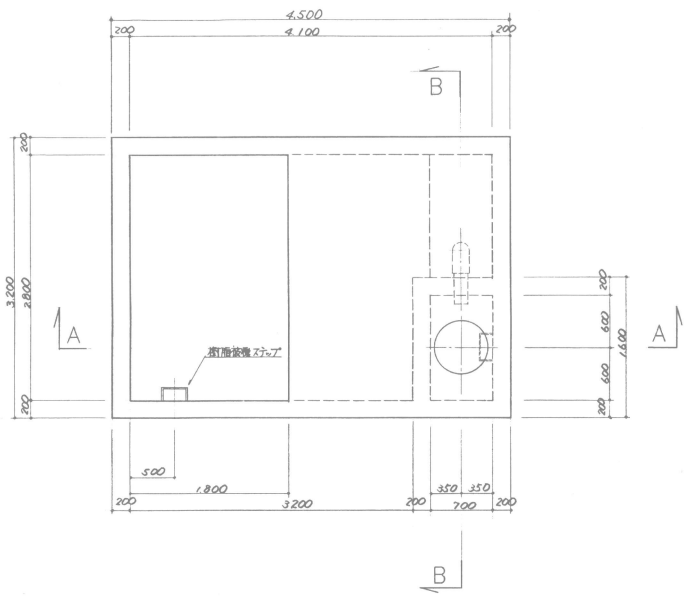


A-A 断面

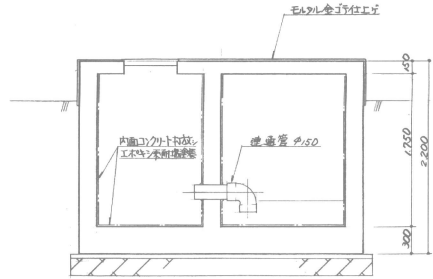


B-B 断面

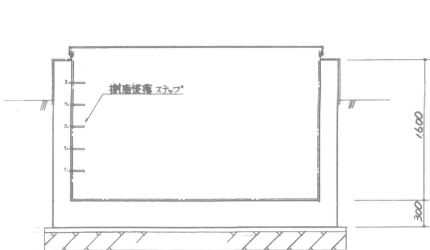


C-C 断面

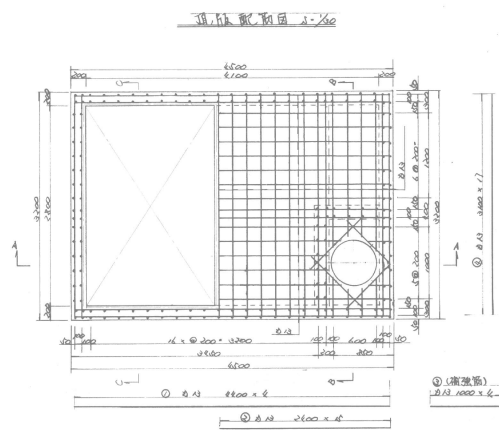


A-A 断面

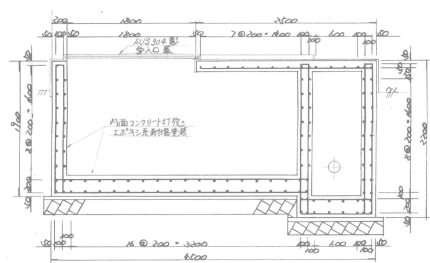


B-B 断面

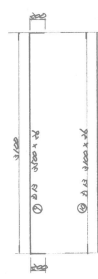


C-C 断面

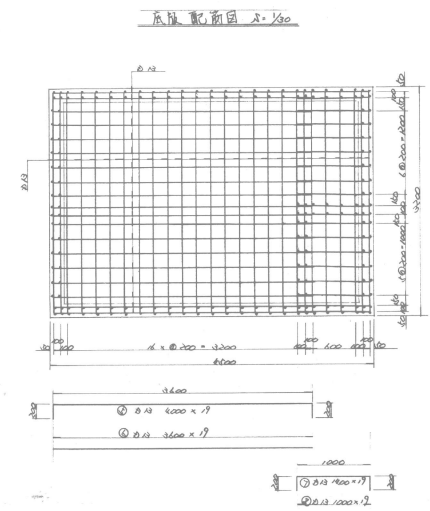

A-A 断面

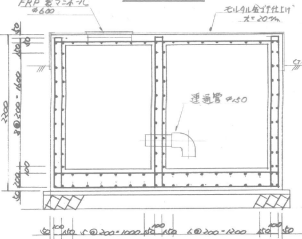

B-B 断面

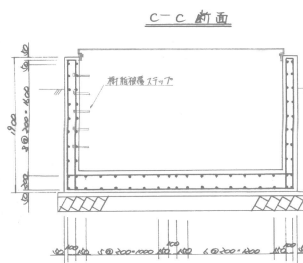

C-C 断面

筋番	径	本数	長さ	重量	計

(注) 各断面、接合部は、左図表に示す
数量に、20%の余裕を考慮した。

訂正	月	日



原 設 計 株 式 会 社

〒720-0805 福山市御門町一丁目12番15号
TEL 084-922-3213
FAX 084-922-3214


一般建築士事務所所広島県知事登録第 22 (1) 0409 号
一級建築士
第 293830 号 甲斐 宣行




構造設計一級建築士 第 号		
建築設計一級建築士 第 号		

担当	設計年月	福山市建設局建築部営繕課
-	2025年 3月	
作図	変更年月	


工事名称	旧出原浄水場解体工事	区 分
図面名称	⑩塩溶解槽 平面図・断面図	解体 (D)
縮 尺	1 : 30	図面番号
		D-316

縮尺率	A-1: 100%
	A-2: 71%
	A-3: 50%

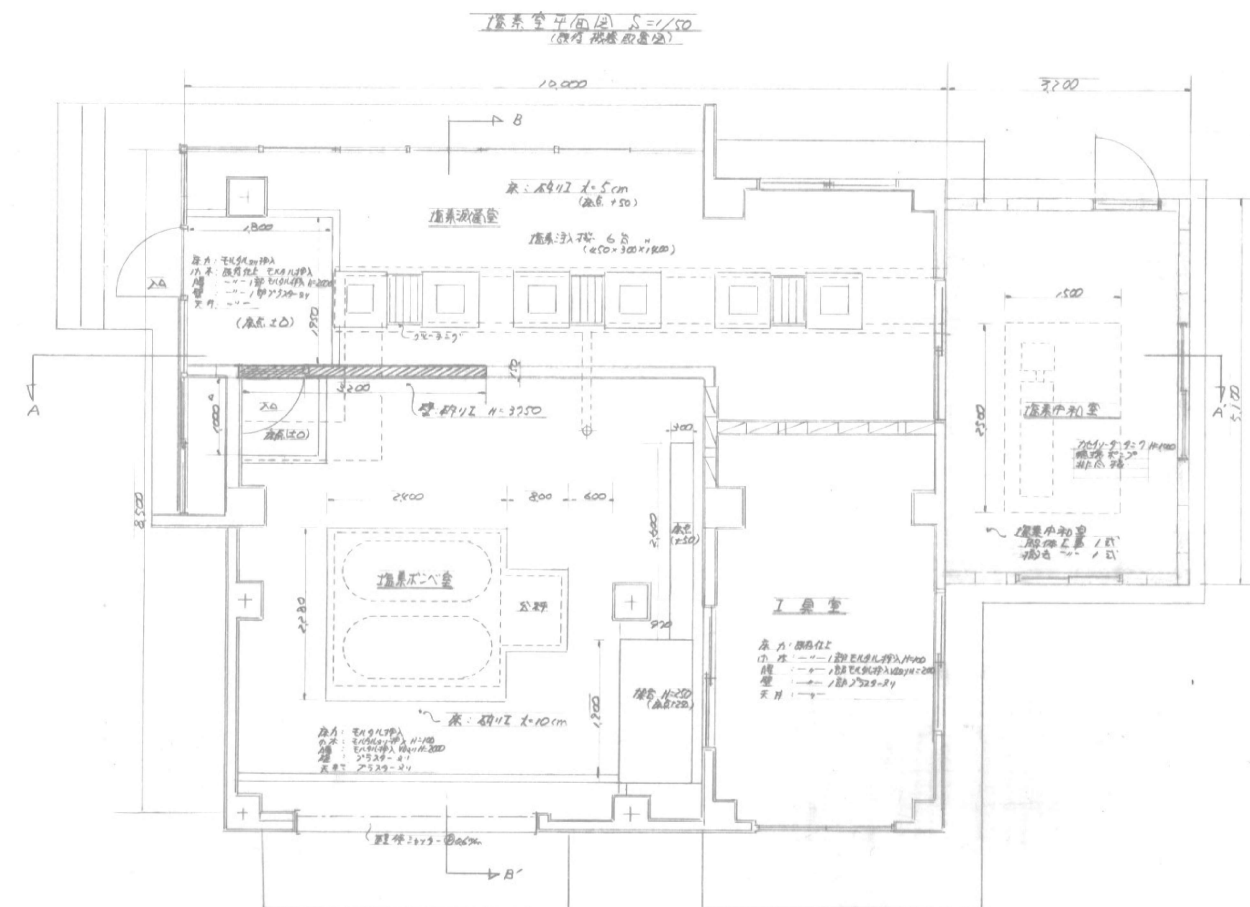


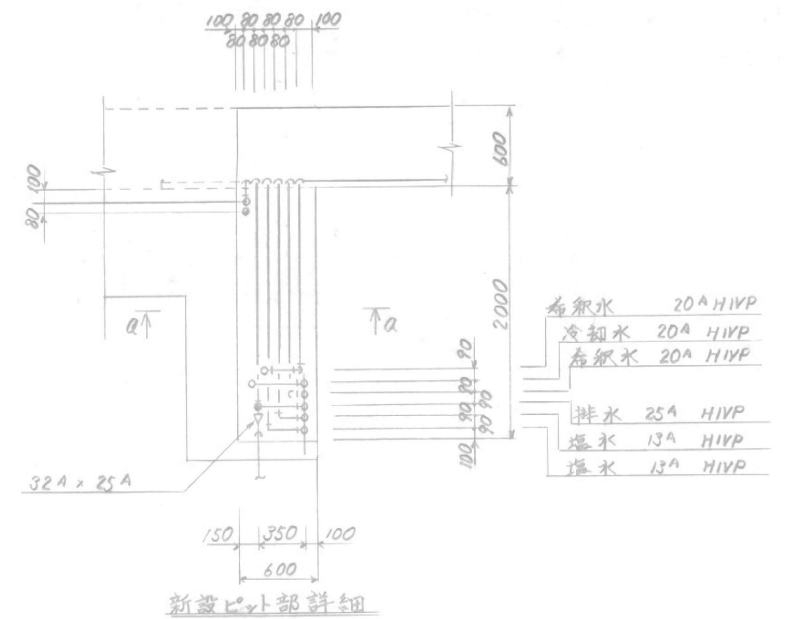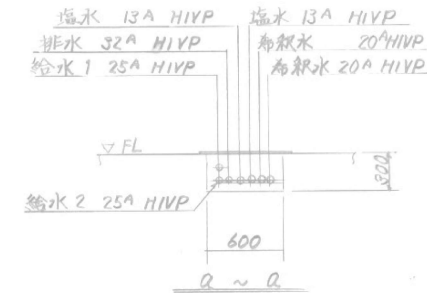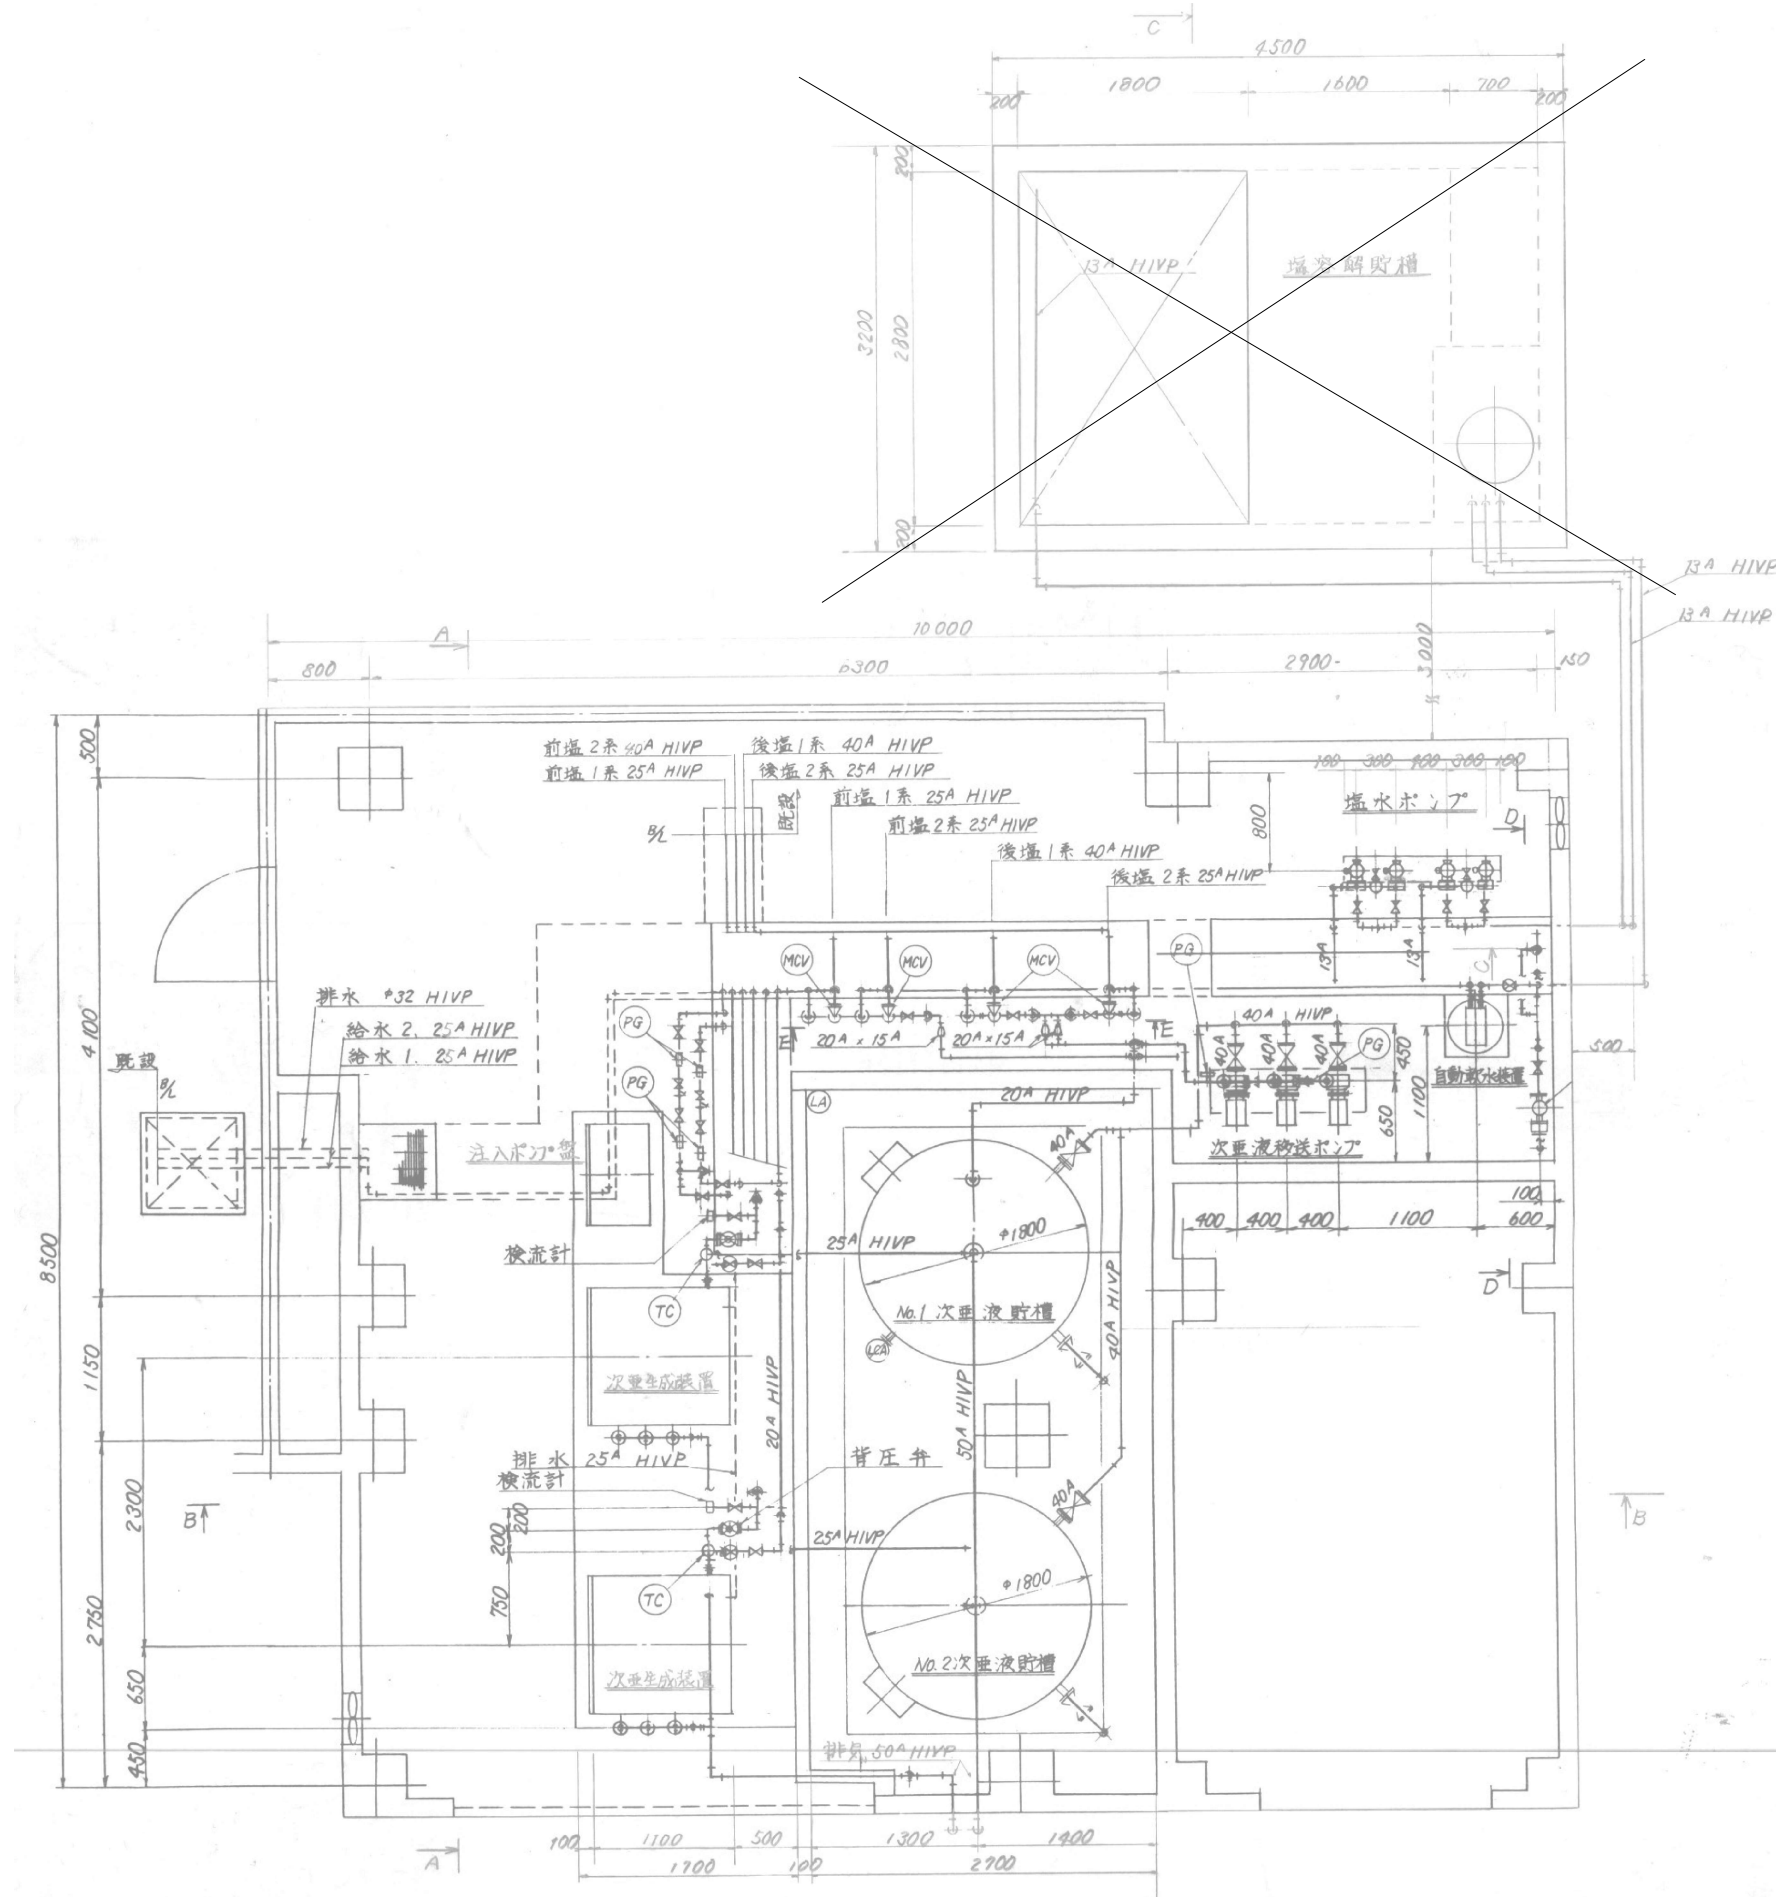


訂正		月	日	原設計株式会社		構造設計一級建築士 第 号	担当	設計年月	福山市建設局建築部営繕課		工事名称		区分	
				〒720-0805 福山市御門町一丁目12番15号 TEL 084-922-3213 FAX 084-922-3214		一般建築士事務所所長島根知事登録第 22 (1) 0409 号 一級建築士 第 293830 号	甲斐 宣行	2025年 3月			旧出原浄水場解体工事		解体 (D)	
						設備設計一級建築士 第 号	作図	変更年月			図面名称		縮尺	
											⑨薬注室 機械配置図・配管図		1:30	
													図面番号	
													D-318	

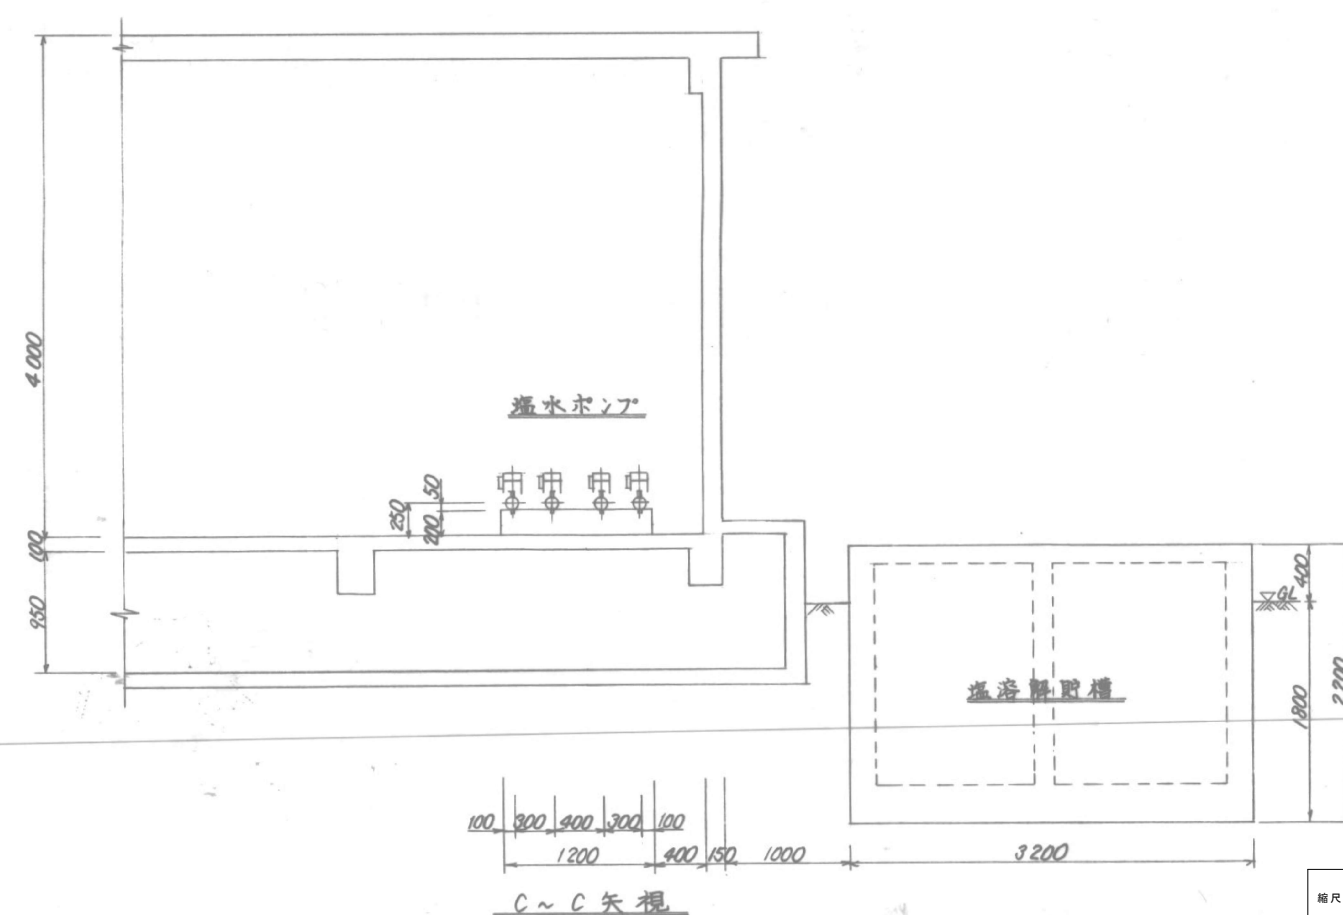

訂正	月	日		 原設計株式会社 〒720-0805 福山市御門町一丁目12番15号 TEL 084-922-3213 FAX 084-922-3214 一級建築士事務所所長島泉知事登録第 22 [1] 0409 号 一級建築士 甲斐 宣行 第 293830 号	構造設計 - 一級建築士 第 号		担当 -	設計年月 2025年 3月	福山市建設局建築部営繕課	工事名称 旧出原浄水場解体工事		区 分 解体(D)
					設備設計 - 一級建築士 第 号		作図	変更年月		図面名称 ⑬薬注室 機械配置断面図	縮 尺 1 : 30	図面番号 D-319

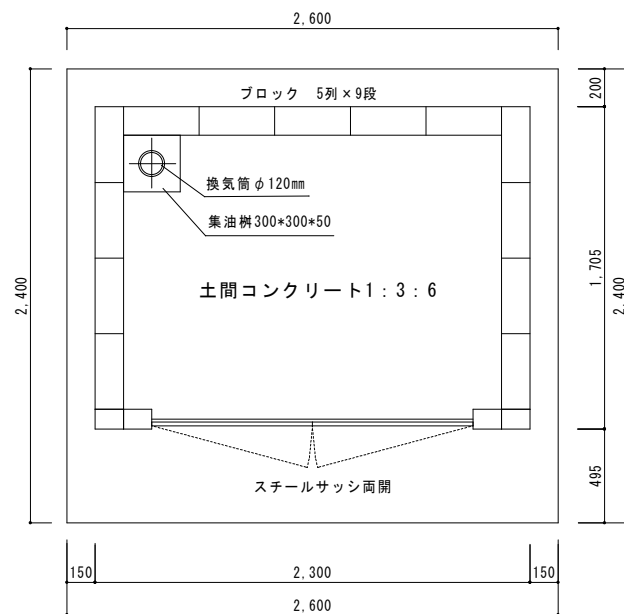

平面图 1 : 20

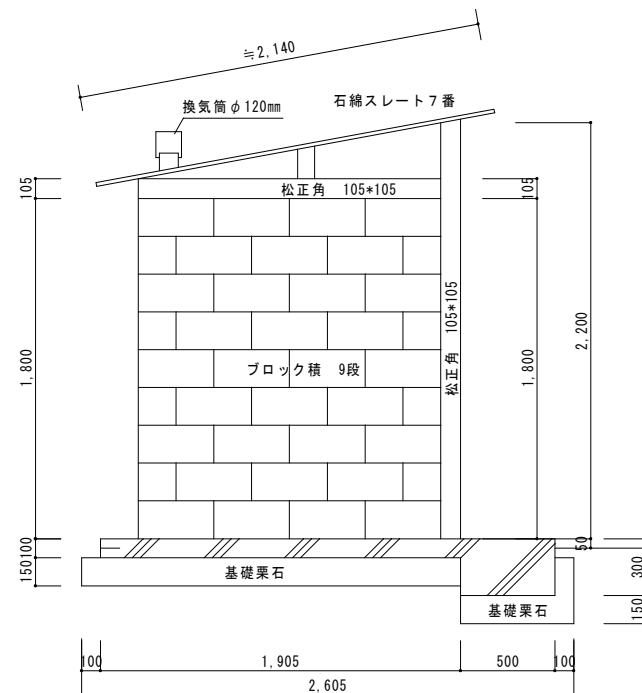

北立面图 1 : 20

仕様

屋根：石綿スレート 小波7番


壁：ブロック（150×190×390）積

鉄筋 ($\phi 3/8''$) 入りとする


扉：レディメードスチールサッシ

両開き (1700×1815)


表示板：300×600（2枚）

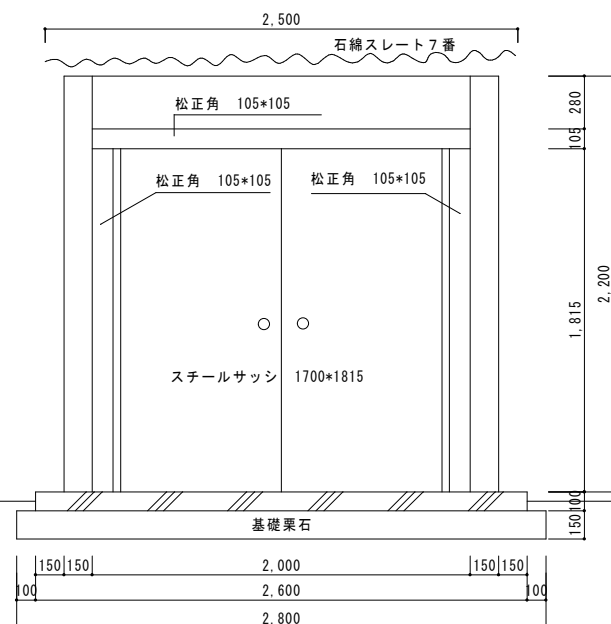

西立面图 1 : 20

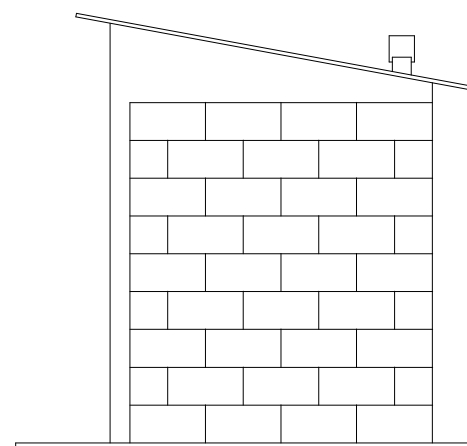










南立面图 1 : 20

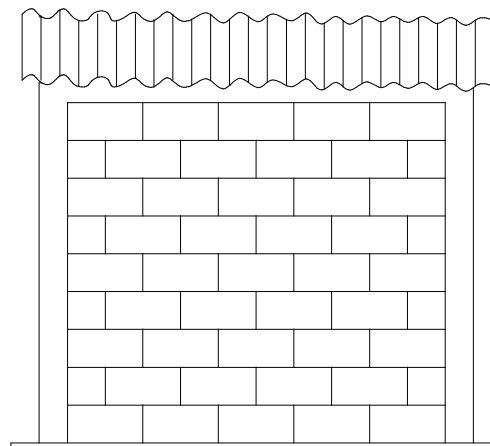


東立面図 1 : 20

訂正	月	日	 原 設 計 株 式 会 社 〒720-0805 福山市御門町一丁目12番15号 TEL 084-922-3213 FAX 084-922-3214 一級建築士事務所広島県知事登録第22(1)0409号 一級建築士 甲斐 宣行	構造設計一級建築士 第 号		担当	設計年月	福山市建設局建築部営繕課	工事名称 旧出原浄水場解体工事		区 分 解体(D)
					-	2025年 3月					
					設備設計一級建築士 第 号		作図	家更年月	図面名称	縮 尺	図面番号
									⑮ 灯油格納庫 平面図・立面図	1 : 20	D-320

熱記	皮革履用粉 鉄骨 LH-250×150× $\frac{3}{8}$ ×4.5 LH-300×150× $\frac{3}{8}$ ×4.5 LH-150×100× $\frac{3}{8}$ ×4.5 C-100×50×1.6	取付管足料 鉄骨 切り板 ボルト ターンバックル スリート 層・層板 アスベスト含有 塗装 グレー・黒・白・緑 塗装 とい 正とい、新とい 電気設備
----	--	---

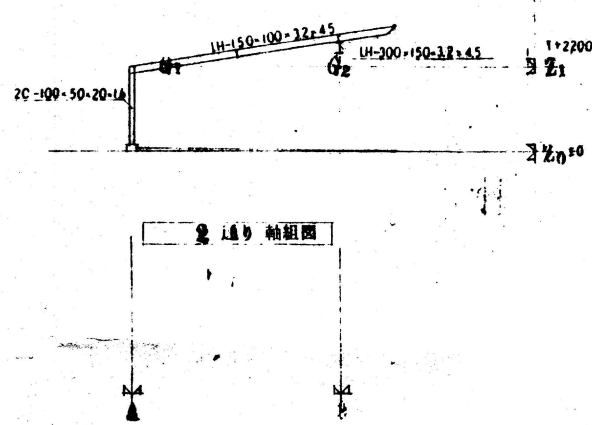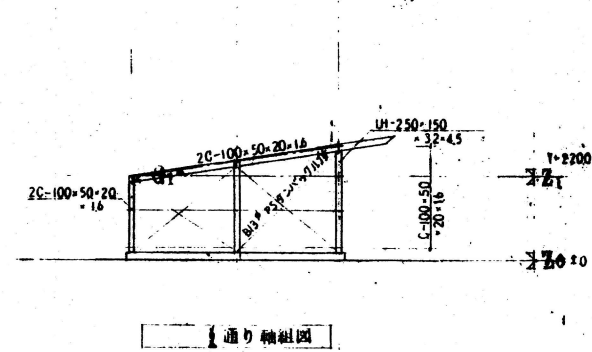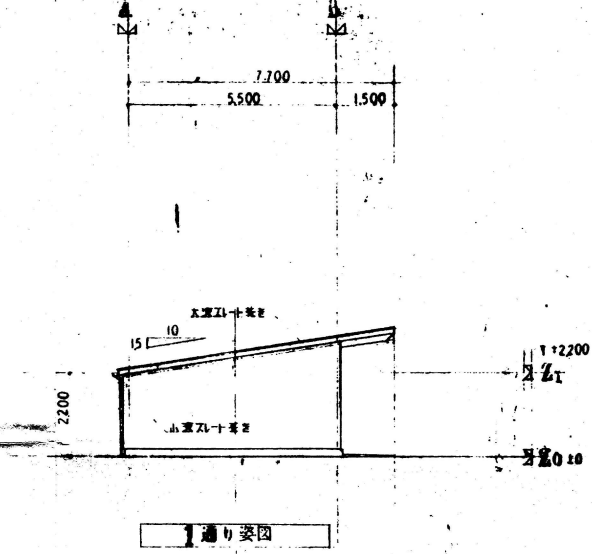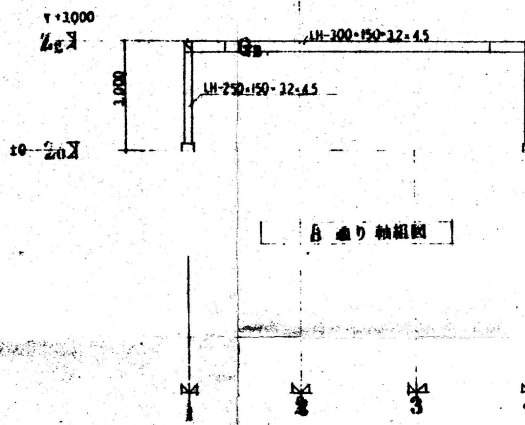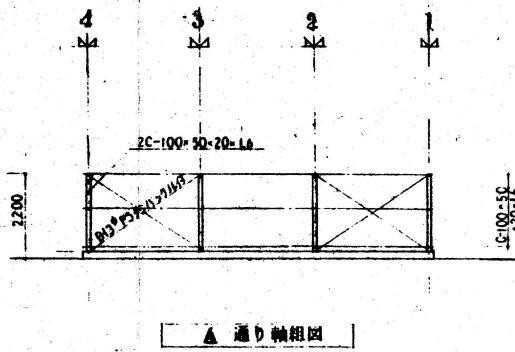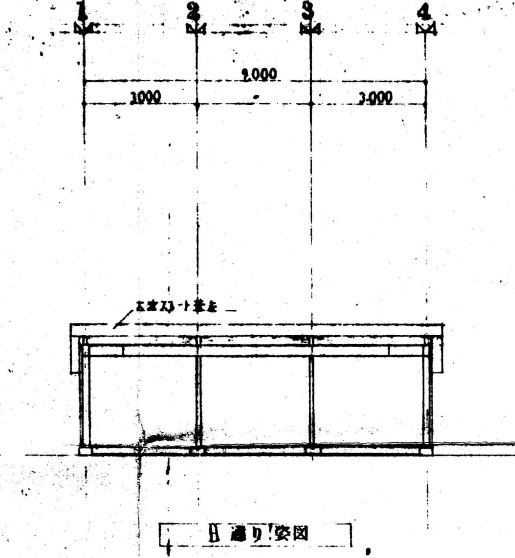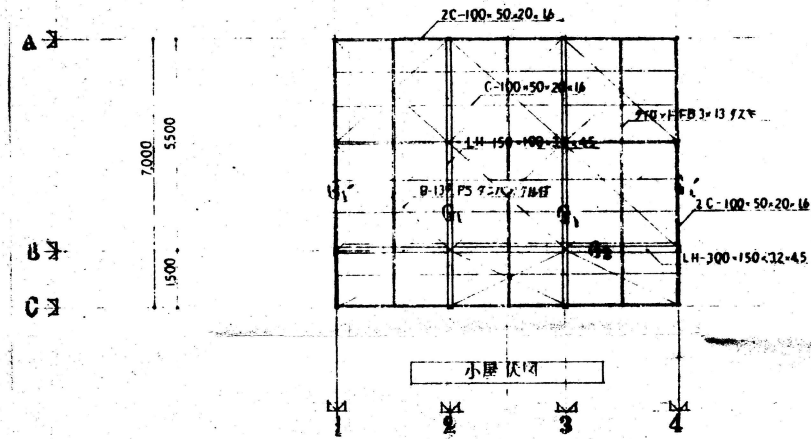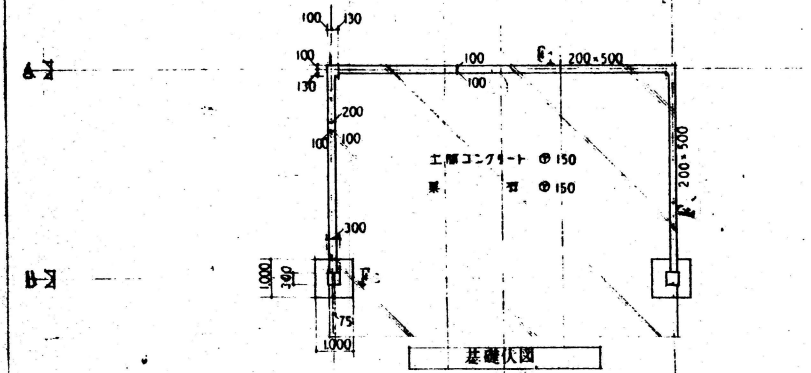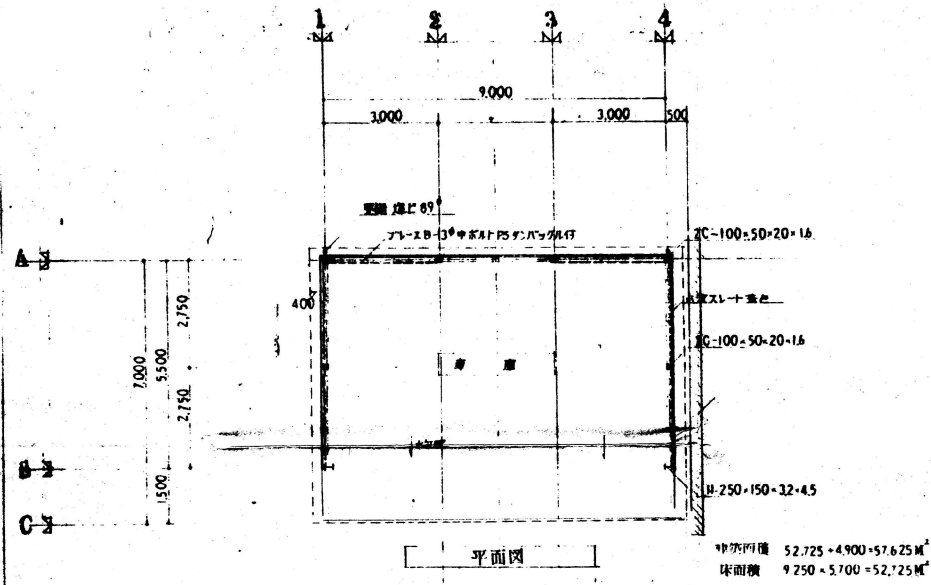

訂正	月	日	 原 設 計 株 式 会 社 〒720-0805 福山市御門町一丁目12番15号 TEL 084-922-3213 FAX 084-922-3214 一級建築士事務所広島県知事登録第22〔1〕0409号 一級建築士 第293830号 甲斐 宣行	構造設計一級建築士 第 号		担当 -	設計年月 2025年 3月	福山市建設局建築部営繕課	工事名称 旧出原浄水場解体工事		区 分 解体 (D)	
				設備設計一級建築士 第 号		作図	変更年月		図面名称 ⑮車庫 平面図・立面図・軸組図	縮 尺 1 : 100		図面番号 D-321

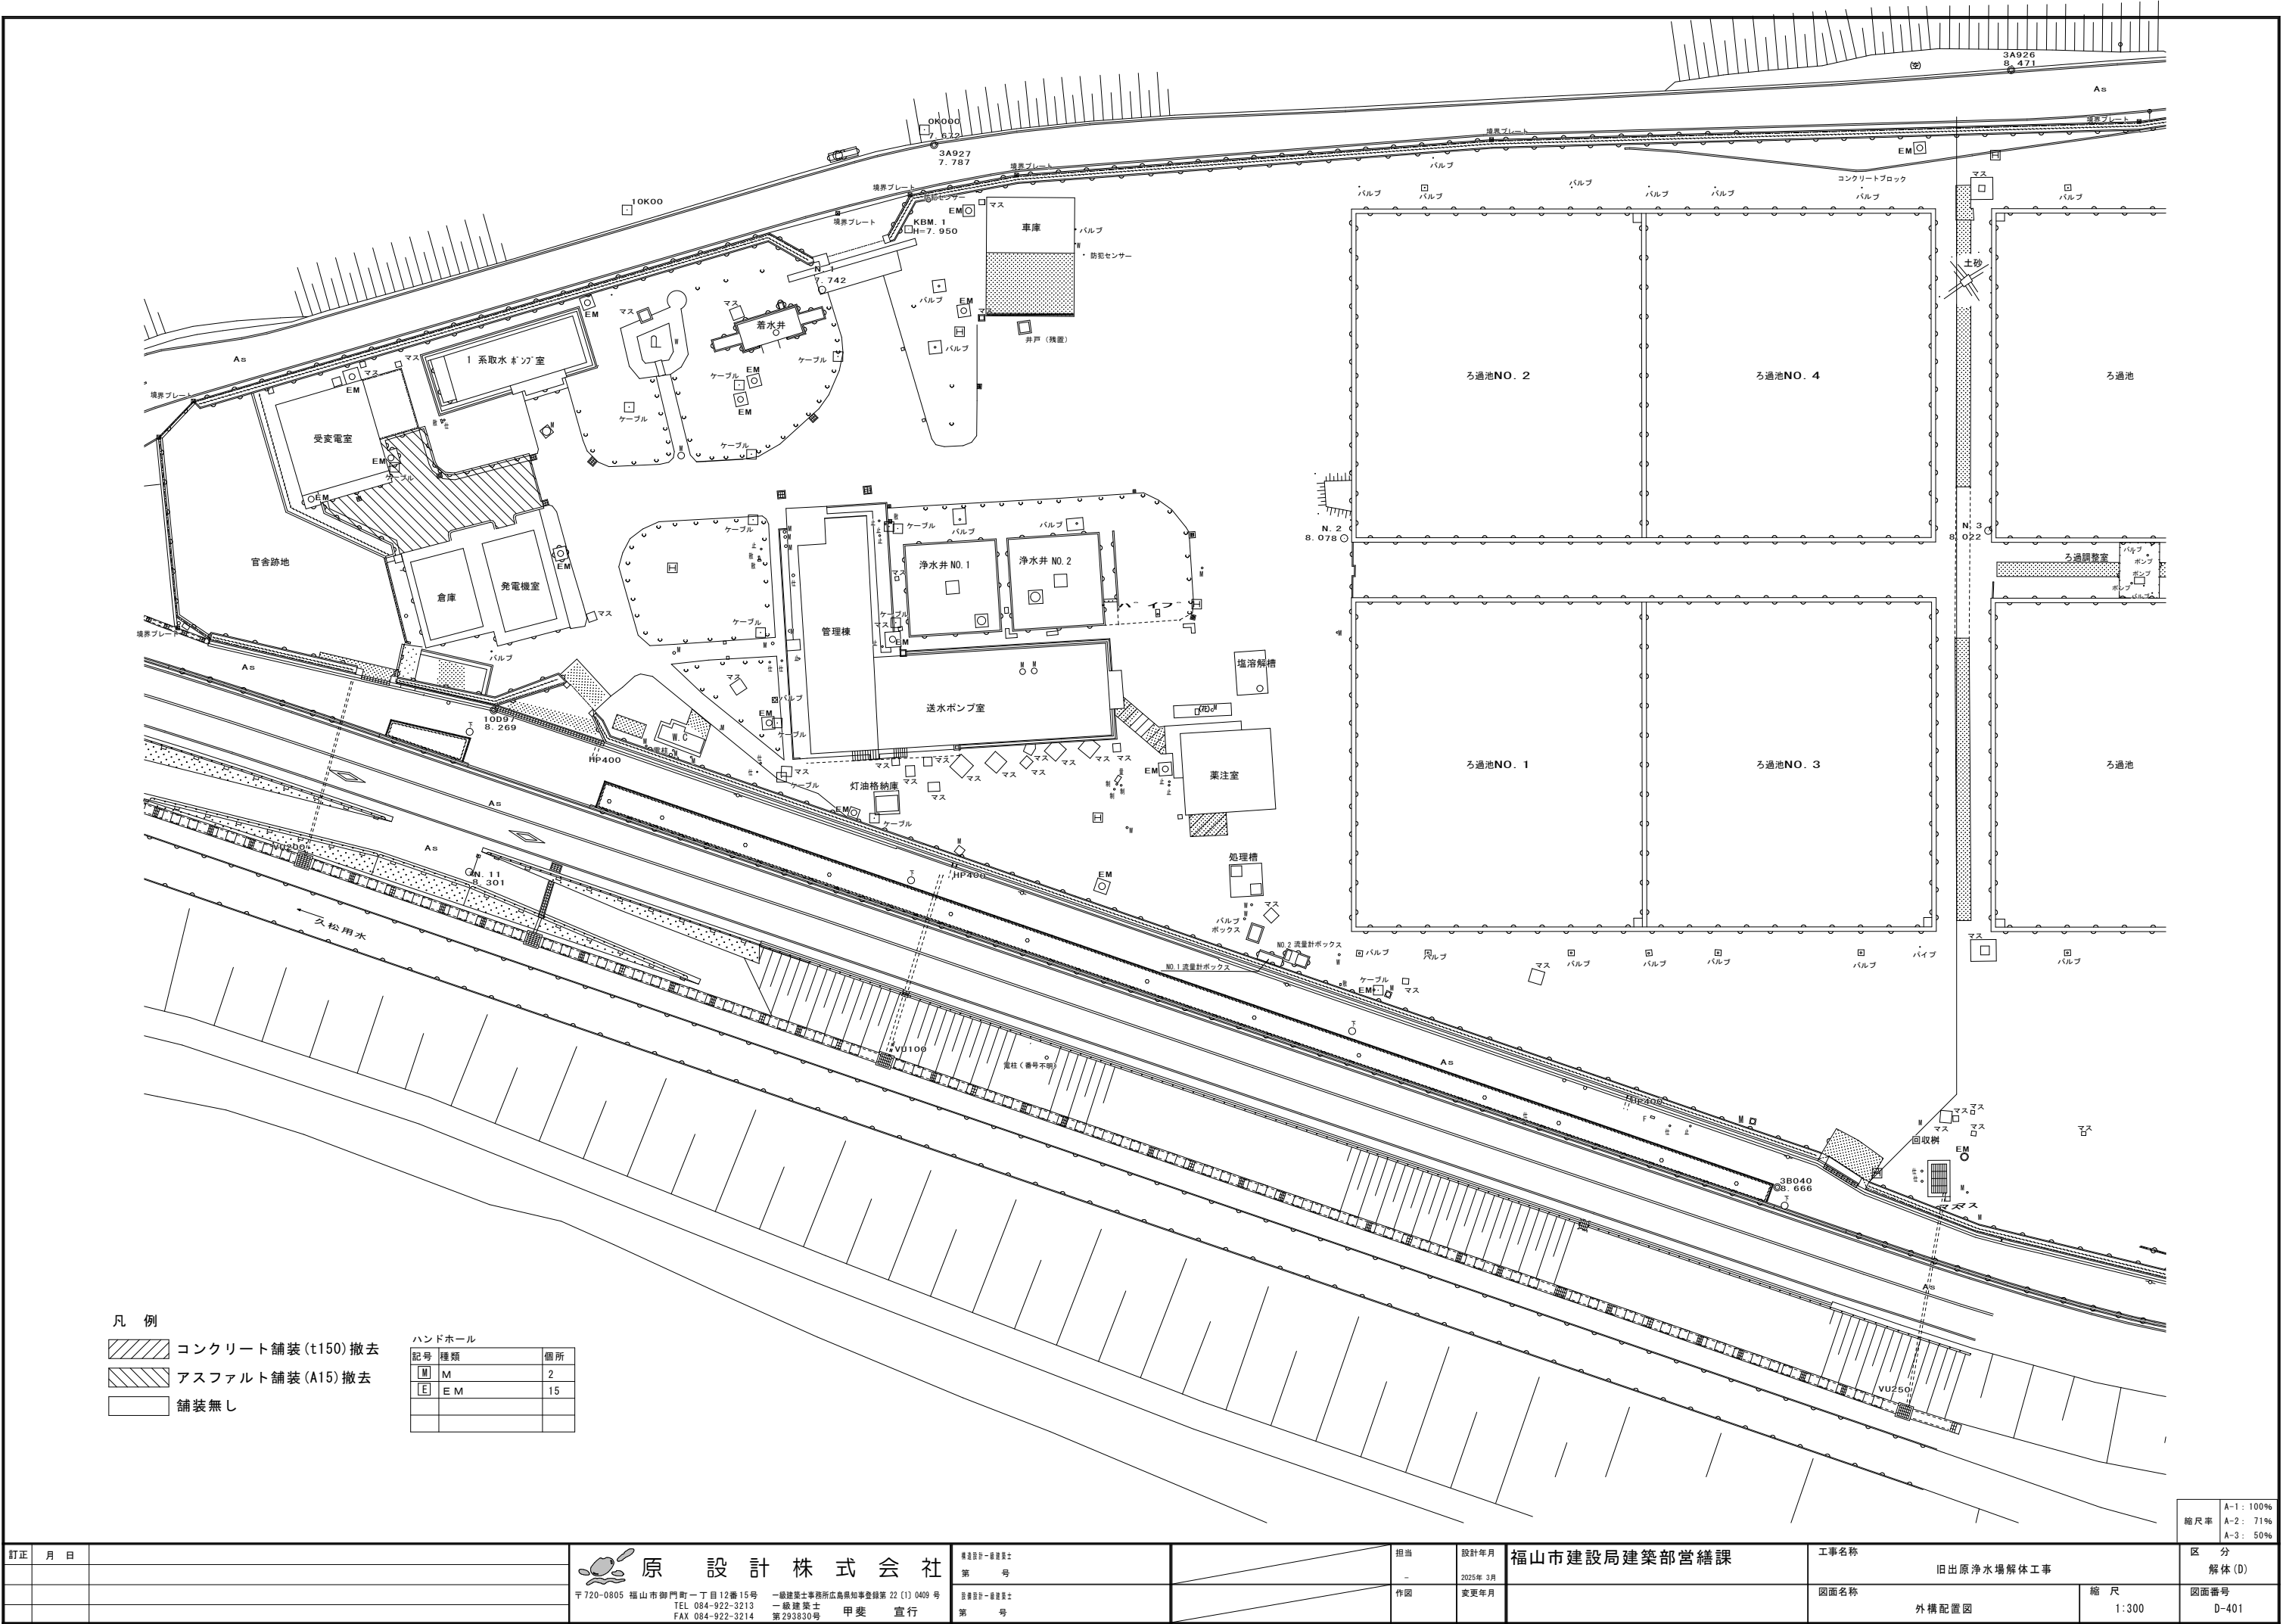

凡 例

- 斜線 コンクリート舗装 (t150) 撤去
- 斜線 アスファルト舗装 (A15) 撤去
- 空白 舗装無し

ハンドホール

記号	種類	個所
M	M	2
E	E M	15

訂正	月 日	



原 設 計 株 式 会 社
〒720-0805 福山市御門町一丁目12番15号
TEL 084-922-3213
FAX 084-922-3214





一般建築士事務所広島県知事登録第 22 (1) 0409 号
一級建築士 甲斐 宣行
第 293830 号

構造設計一級建築士 第 号	
設備設計一級建築士 第 号	

担当	設計年月	2025年 3月
作図	変更年月	

福山市建設局建築部営繕課

工事名称	旧出原浄水場解体工事	区 分	解体 (D)
図面名称	外構配置図	縮 尺	1:300
		図面番号	D-401

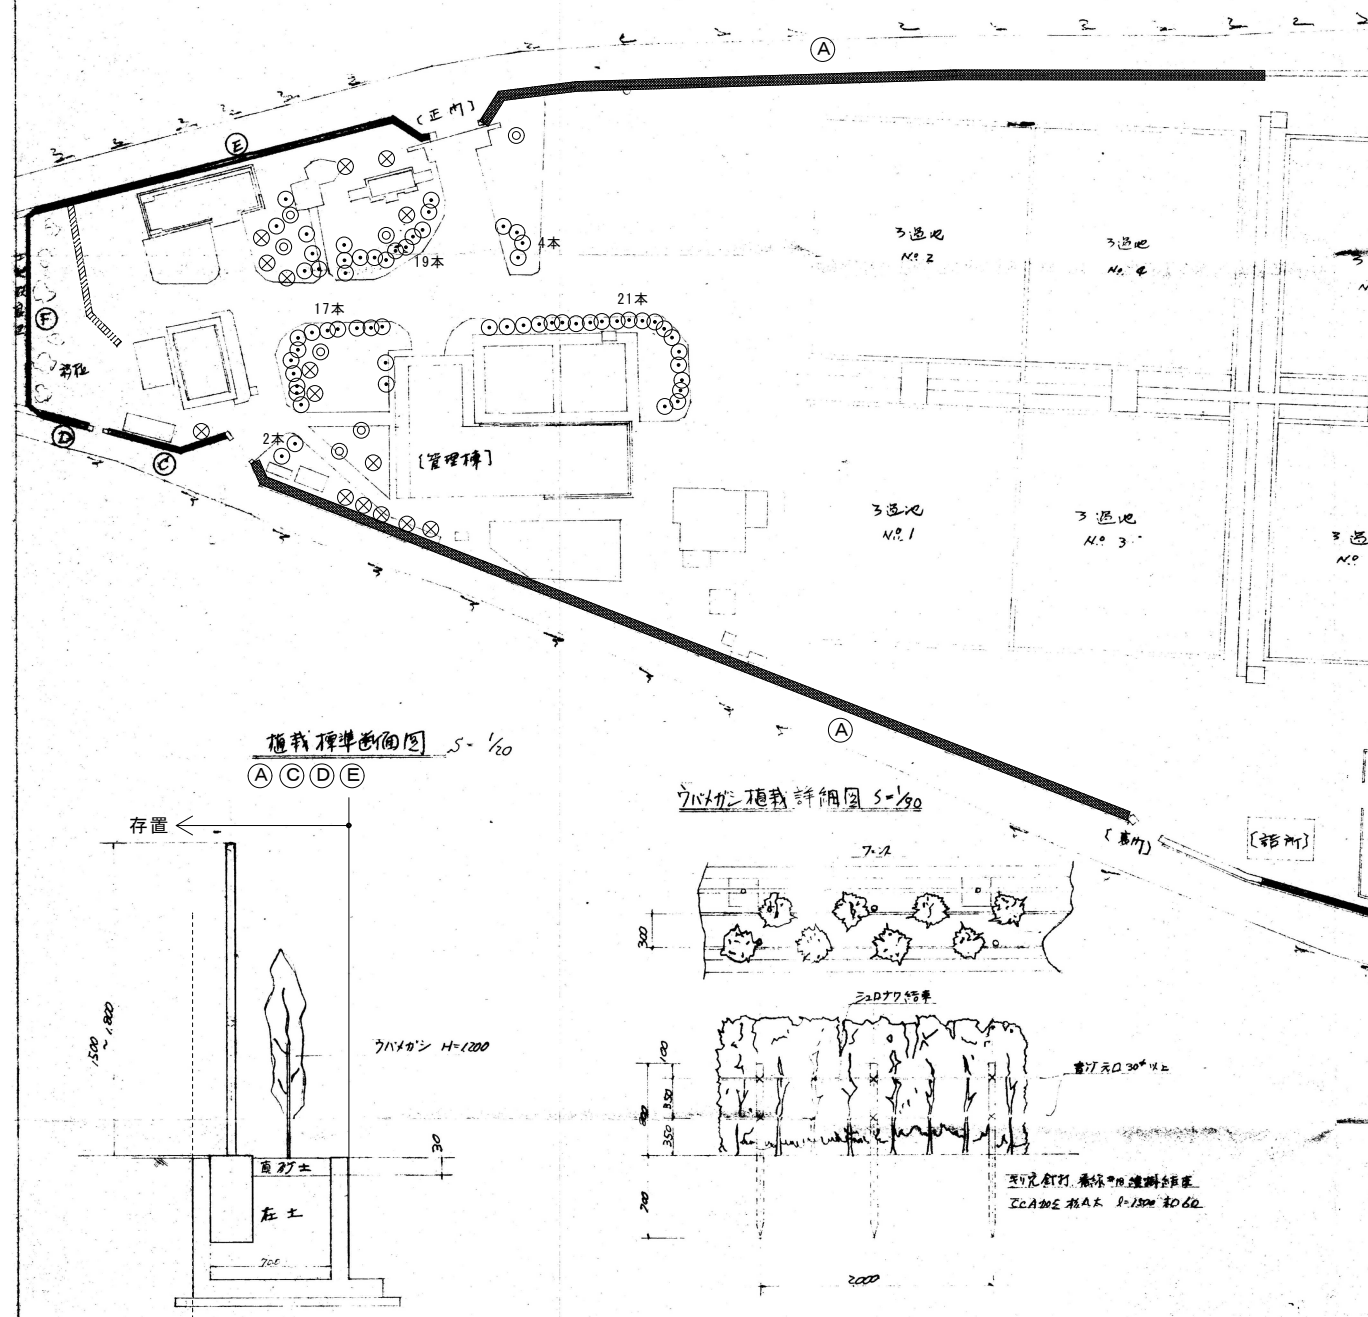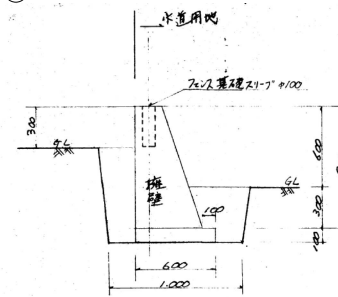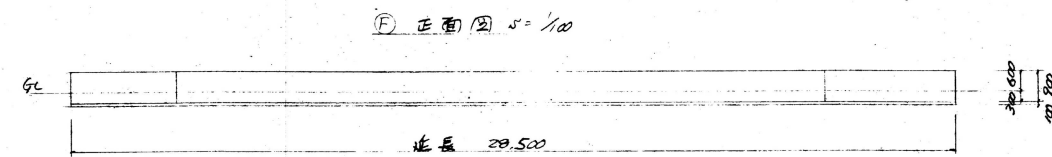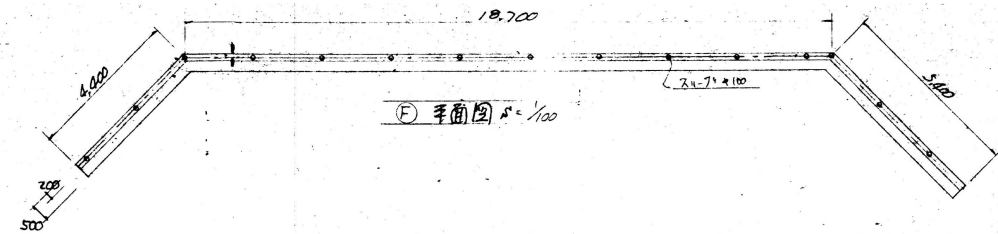


樹木一覧


記号	種類	本数
	小低木 0~1.5m	密集
	低木 0~3m	63本
	小高木 3~10m	15本
	中高木 10~15m	8本

道路(隣地)境界線

訂正	月	日	 原 設 計 株 式 会 社 〒720-0805 福山市御門町一丁目12番15号 TEL 084-922-3213 一級建築士事務所広島県知事登録第 22 (1) 0409 号 FAX 084-922-3214 一級建築士 第 293830 号 甲斐 宣行	構造設計 - 一級建築士 第 号		担当 -	設計年月 2025年 3月	福山市建設局建築部営繕課	工事名称 旧出原浄水場解体工事		区 分 解体 (D)
				設備設計 - 一級建築士 第 号		作図	変更年月		図面名称 外構図1	縮 尺 No Scale	図面番号 D-402

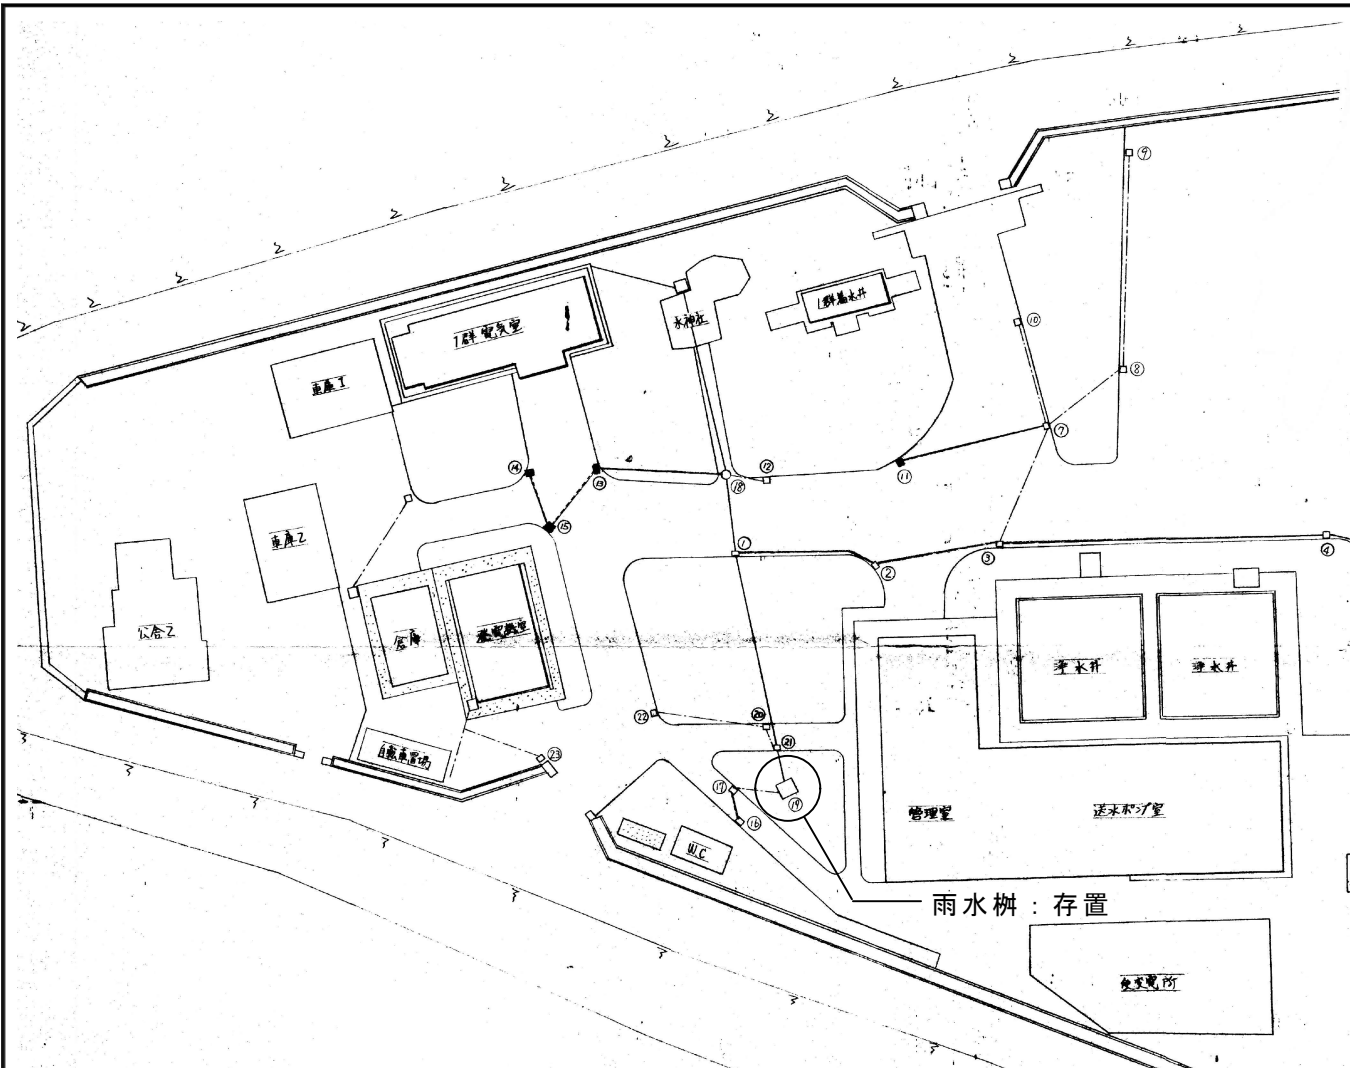

場内平面図 9=1/200

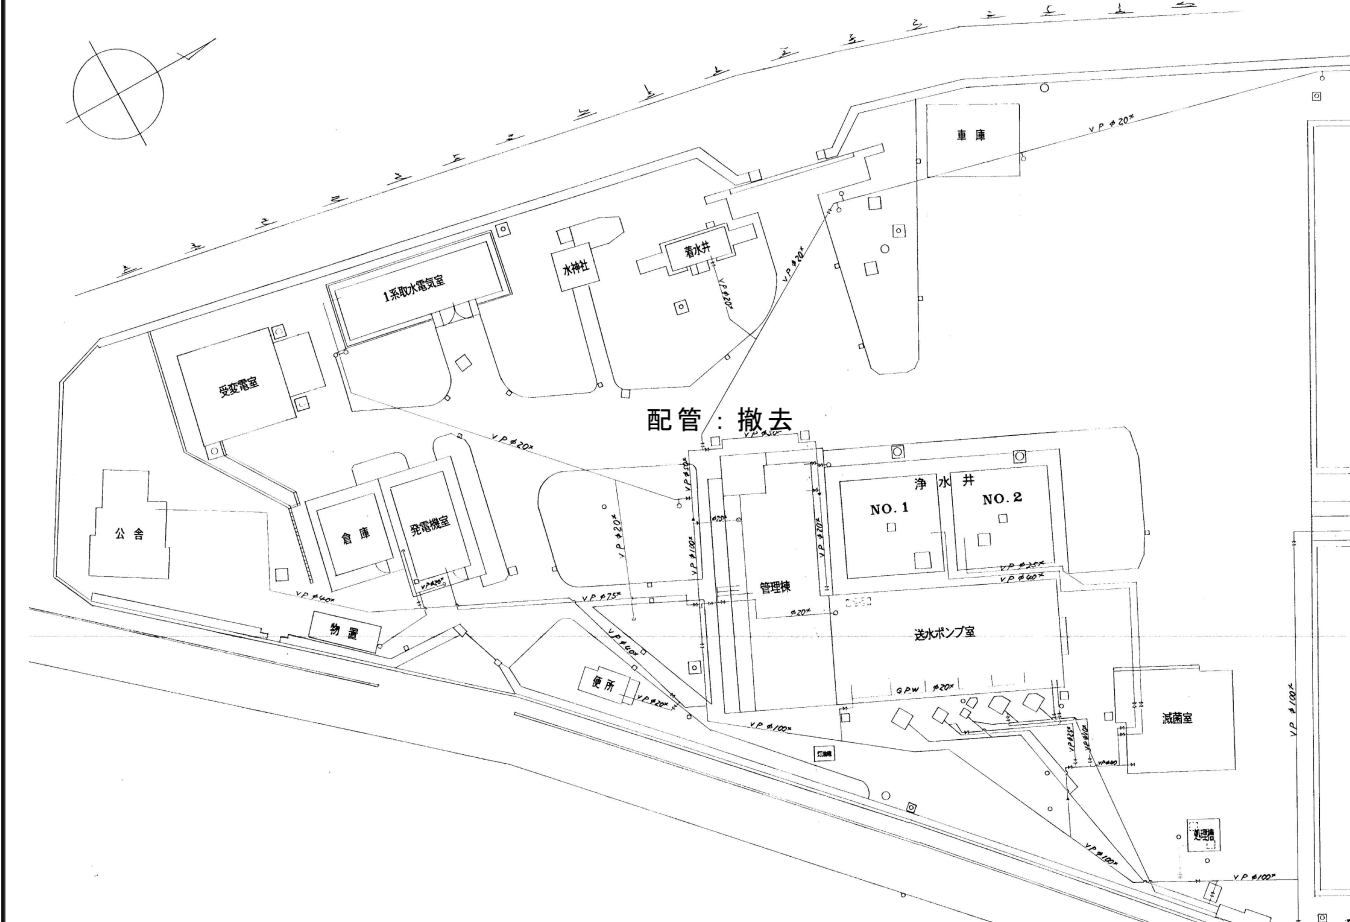

各排水管の距離(%)

①-②	10.600
②-③	10.100
③-④	26.000
④-⑤	8.400
⑤-⑥	3.500
⑦-⑧	10.000
⑦-⑨	8.000
⑦-⑩	7.000
⑧-⑨	16.800
⑨-⑩	12.000
⑩-⑪	2.500
⑪-⑫	9.200
⑫-⑬	5.900
⑬-⑭	4.500
⑮-⑯	9.000
⑯-⑰	3.500
⑰-⑱	2.000
⑲-⑳	4.500


排水管の種類

——	既設 HPφ200%
---	既設土管
----	VUφ150%
----	VUVPφ100%


排水材の種類

□	既設排水材
■	450%角2段材
■	300%角2段材
■	300%角1段材



石綿セメント管 (AP管) 撤去 ※レベル3
撤去済

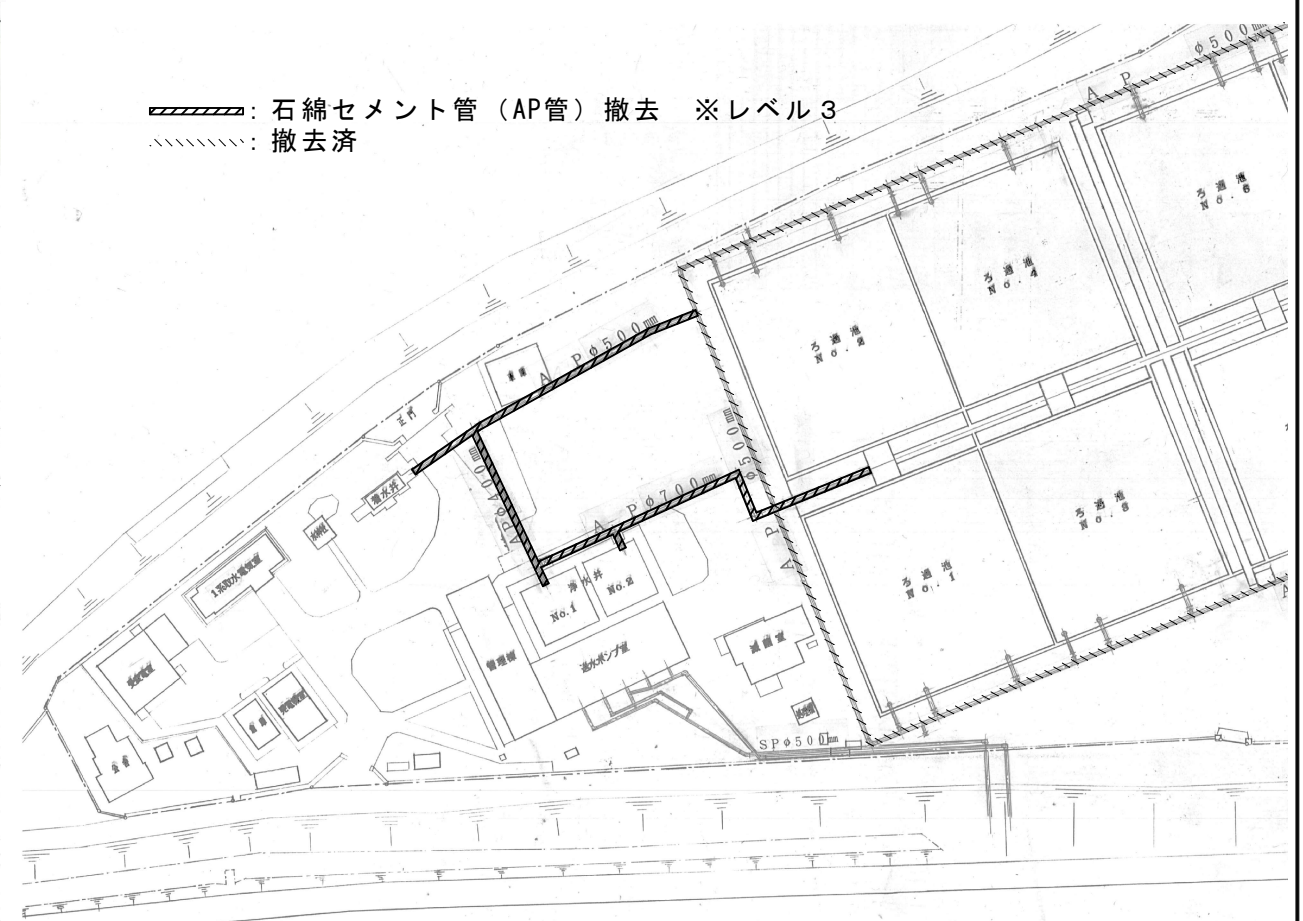

系統図・詳細図

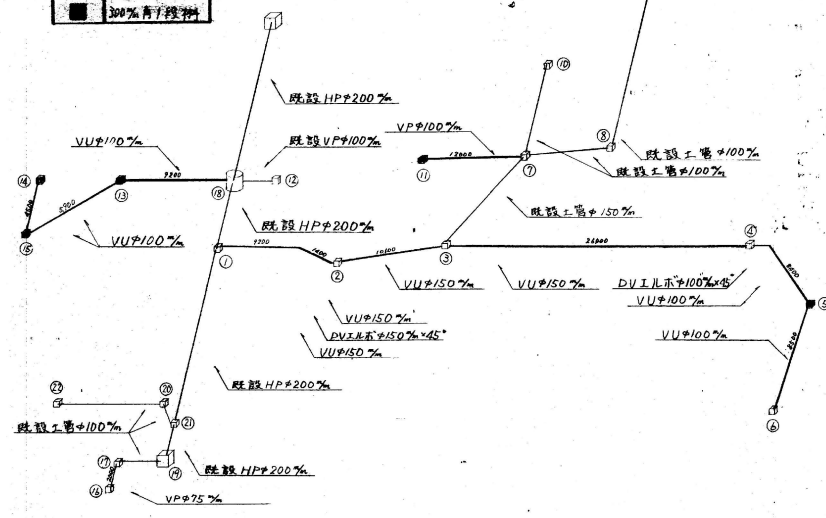

概要
VPφ100% 布設 12.000m・VPφ75% 2.000m
VUφ100% 布設 36.500m・VUφ150% 布設 46.700m
排水材撤去 1基 内径300%角2段材 1基
内径450%角2段材 2基
排水材新設 1基 内径300%角1段材 1基

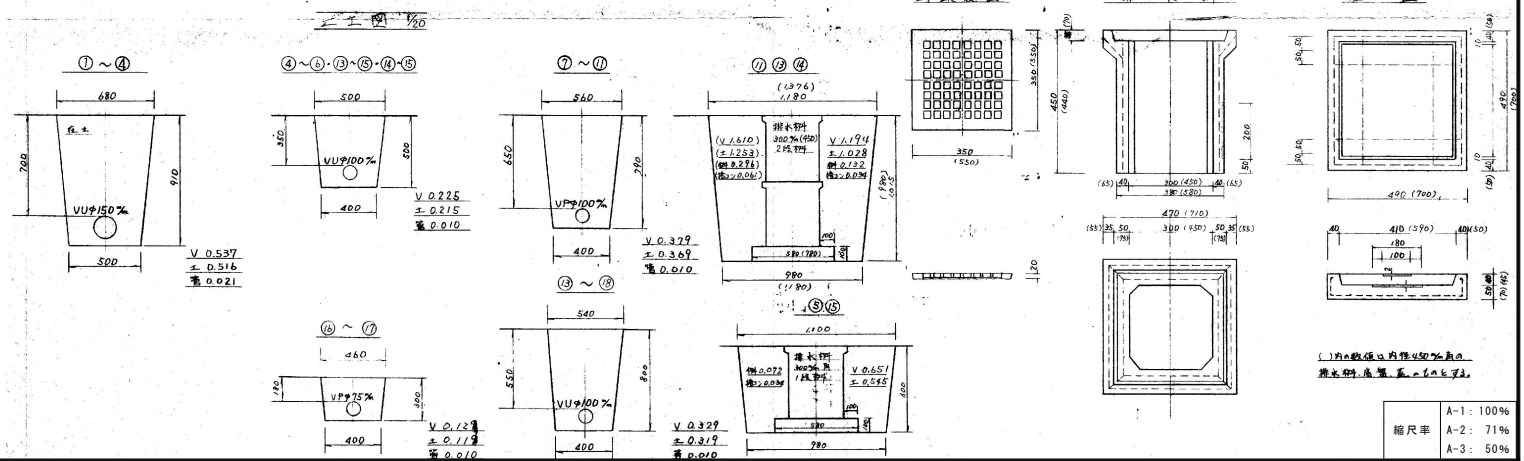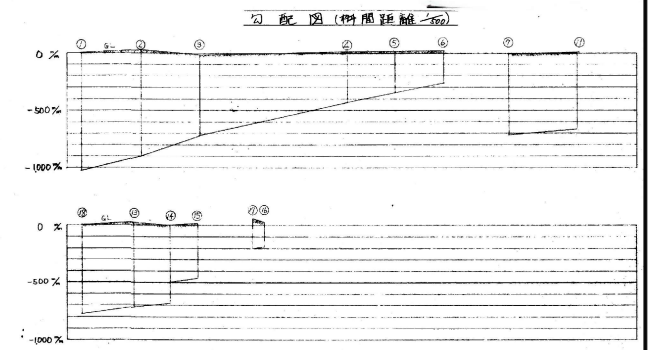

参考数量書

§ 工事名称 旧出原浄水場解体工事

§ 工事場所 福山市北本庄五丁目地内

特記事項

- 1 この数量書は、福山市建設工事請負契約約款 1 条に定める「設計図書」ではなく参考数量です。従って、契約後の変更等を含意するものではありません。
- 2 数量の算出は次の基準によっています。

※ 「建築数量積算基準・同解説」 (建築工事積算研究会制定)

設 計 書

工事名称 旧出原浄水場解体工事
工事場所 福山市北本庄五丁目地内

【解体建物概要】

- | | | |
|------------|------------|----------------------------|
| ・管理棟 | R C造一部 S 造 | 2 階建 |
| | 延べ面積 | 3 5 3 . 1 0 m ² |
| ・受変電室他 6 棟 | R C造 | 平家建 |
| | 延べ面積 | 7 5 8 . 4 5 m ² |
| ・車庫、自転車置場 | S 造 | 平家建 |
| | 延べ面積 | 6 6 . 7 5 m ² |
| ・便所、灯油格納庫 | C B造 | 平家建 |
| | 延べ面積 | 1 0 . 6 1 m ² |

【その他構造物等】

外構、植栽、雨水排水、埋設管、附帯建築設備等

名 称	数 量	単位	金 額	備 考
直接工事費				
建築工事	1	式		
計				
共通費				
共通仮設費	1	式		
現場管理費	1	式		
一般管理費等	1	式		
計				
工事価格	1	式		
消費税等相当額	1	式		消費税率 10 %
工事費	1	式		

名 称	数 量	単位	金 額	備 考
1系取水ポンプ室	1	式		
着水井	1	式		
緩速ろ過池	1	式		
受変電室	1	式		
発電機室	1	式		
倉庫	1	式		
自転車置場	1	式		
便所	1	式		
浄水井	1	式		
送水ポンプ室	1	式		
管理棟	1	式		
塩溶解槽	1	式		
薬注室	1	式		
灯油格納庫	1	式		
車庫	1	式		
外構	1	式		
計				

[illegible]

[illegible]

福 山 市

福 山 市

[illegible]

福 山 市

福 山 市

[illegible]

福 山 市

福 山 市

外構		とりこわし工事		とりこわし		
名 称	摘 要	数 量	単位	単 価	金 額	備 考
埋設配管撤去	給水・排水管 埋戻し共	1	式			
草刈り		1	式			
植栽撤去		1	式			別紙 00-0059
渡り廊下上屋解体	鉄骨カッター主体 軽量級 集積共	25.4	m ²			
(桝類)						
桝 撤去	600角以下 H800程度	25	個			
桝・マンホール・ハント [®] ホ ール 撤去	900x900	25	個			
(舗装・基礎・花 壇・門柱)						
アスファルト舗装撤去	機械 集積・積込共	7.4	m ³			
コンクリート舗装撤去	機械 集積・積込共	3.8	m ³			
縁石、側溝、花壇 ブロック、フェンス等 解体	砕石共	18.5	m ³			
計						

福 山 市

福 山 市

1系取水ポンプ室 直接仮設						
名 称	摘 要	数 量	単位	単 価	金 額	備 考
枠組本足場 (手すり先行方式)		1	式			別紙 00-0001
枠組本足場 (手すり先行方式)	建枠 600×1700 布枠500×1枚 掛払い手間 12m未満 - -	212	m ²			
枠組本足場 (手すり先行方式)	建枠 600×1700 布枠500×1枚 供用30日賃料 修理費含む 12m未満 - -	212	m ²			
枠組本足場 (手すり先行方式)	建枠 600×1700 布枠500×1枚 基本料 修理費含む 12m未満 - -	212	m ²			
仮設材運搬 (枠組本足場) (手すり先行方式)	建枠幅600	212	m ²			
計						
安全手すり (手すり先行方式)		1	式			別紙 00-0002
安全手すり (手すり先行方式)	枠組本足場用 掛払い手間 -	53	m			
安全手すり (手すり先行方式)	枠組本足場用 供用30日賃料 修理費含む -	53	m			
安全手すり (手すり先行方式)	枠組本足場用 基本料 修理費含む -	53	m			
仮設材運搬 (安全てすり)	枠組本足場用(手すり先行方式)	53	m			
計						
防音シート張り		1	式			別紙 00-0003
防音シート張り	掛払い手間 - -	212	m ²			
防音シート張り	供用30日賃料 修理費含む - -	212	m ²			
防音シート張り	基本料 修理費含む - -	212	m ²			
仮設材運搬 (シート・ネット類)		212	m ²			
計						

福 山 市

福 山 市

着水井 直接仮設						
名 称	摘 要	数 量	単位	単 価	金 額	備 考
枠組本足場 (手すり先行方式)		1	式			別紙 00-0007
枠組本足場 (手すり先行方式)	建枠 600×1700 布枠500×1枚 掛払い手間	130	m ²			
枠組本足場 (手すり先行方式)	建枠 600×1700 布枠500×1枚 供用30日賃料 修理費含む	130	m ²			
枠組本足場 (手すり先行方式)	建枠 600×1700 布枠500×1枚 基本料 修理費含む	130	m ²			
仮設材運搬 (枠組本足場) (手すり先行方式)	建枠幅600	130	m ²			
計						
安全手すり (手すり先行方式)		1	式			別紙 00-0008
安全手すり (手すり先行方式)	枠組本足場用 掛払い手間	27	m			
安全手すり (手すり先行方式)	枠組本足場用 供用30日賃料 修理費含む	27	m			
安全手すり (手すり先行方式)	枠組本足場用 基本料 修理費含む	27	m			
仮設材運搬 (安全てすり)	枠組本足場用(手すり先行方式)	27	m			
計						
防音シート張り		1	式			別紙 00-0009
防音シート張り	掛払い手間 -	130	m ²			
防音シート張り	供用30日賃料 修理費含む -	130	m ²			
防音シート張り	基本料 修理費含む -	130	m ²			
仮設材運搬 (シート・ネット類)		130	m ²			
計						

着水井		とりこわし工事		杭引抜き		
名 称	摘 要	数 量	単位	単 価	金 額	備 考
杭引抜き	松杭 φ200	1	式			別紙 00-0010
杭引抜き	松杭 φ200	80	m			
杭頭出し・砂埋め 戻し費		20	か所			
ユンボ損料		1	日			
ユンボ回送費		1	式			
重機組立解体費		1	式			
重機回送費		1	式			
機材回送費		1	式			
松杭専用ﾊﾞｲﾌﾟ回 送費		1	式			
敷鉄板	5x20=6枚 損料・回送・敷設	1	か所			
引抜杭処分	小割・積込	80	m			
諸経費		1	式			
法定福利費		1	式			
計						

受変電室		直接仮設				
名 称	摘 要	数 量	単位	単 価	金 額	備 考
桢組本足場 (手すり先行方式)		1	式			別紙 00-0011
桢組本足場 (手すり先行方式)	建桢 600×1700 布桢500×1枚 掛払い手間	332	m ²			
桢組本足場 (手すり先行方式)	建桢 600×1700 布桢500×1枚 供用30日賃料 修理費含む	332	m ²			
桢組本足場 (手すり先行方式)	建桢 600×1700 布桢500×1枚 基本料 修理費含む	332	m ²			
仮設材運搬 (桢組本足場) (手すり先行方式)	建桢幅600	332	m ²			
計						
安全手すり (手すり先行方式)		1	式			別紙 00-0012
安全手すり (手すり先行方式)	桢組本足場用 掛払い手間	55.4	m			
安全手すり (手すり先行方式)	桢組本足場用 供用30日賃料 修理費含む	55.4	m			
安全手すり (手すり先行方式)	桢組本足場用 基本料 修理費含む	55.4	m			
仮設材運搬 (安全てすり)	桢組本足場用(手すり先行方式)	55.4	m			
計						
防音シート張り		1	式			別紙 00-0013
防音シート張り	掛払い手間 -	332	m ²			
防音シート張り	供用30日賃料 修理費含む -	332	m ²			
防音シート張り	基本料 修理費含む -	332	m ²			
仮設材運搬 (シート・ネット類)		332	m ²			
計						

福 山 市

福 山 市

発電機室 直接仮設						
名 称	摘 要	数 量	単位	単 価	金 額	備 考
枠組本足場 (手すり先行方式)		1	式			別紙 00-0018
枠組本足場 (手すり先行方式)	建枠 600×1700 布枠500×1枚 掛払い手間	206	m ²			
枠組本足場 (手すり先行方式)	建枠 600×1700 布枠500×1枚 供用30日賃料 修理費含む	206	m ²			
枠組本足場 (手すり先行方式)	建枠 600×1700 布枠500×1枚 基本料 修理費含む	206	m ²			
仮設材運搬 (枠組本足場) (手すり先行方式)	建枠幅600	206	m ²			
計						
安全手すり (手すり先行方式)		1	式			別紙 00-0019
安全手すり (手すり先行方式)	枠組本足場用 掛払い手間	36.8	m			
安全手すり (手すり先行方式)	枠組本足場用 供用30日賃料 修理費含む	36.8	m			
安全手すり (手すり先行方式)	枠組本足場用 基本料 修理費含む	36.8	m			
仮設材運搬 (安全てすり)	枠組本足場用(手すり先行方式)	36.8	m			
計						
防音シート張り		1	式			別紙 00-0020
防音シート張り	掛払い手間 -	206	m ²			
防音シート張り	供用30日賃料 修理費含む -	206	m ²			
防音シート張り	基本料 修理費含む -	206	m ²			
仮設材運搬 (シート・ネット類)		206	m ²			
計						

福 山 市

発電機室		とりこわし工事		とりこわし		
名 称	摘 要	数 量	単位	単 価	金 額	備 考
蛍光灯 撤去		1	式			別紙 00-0022
蛍光灯 撤去	露出型 FL20W x1 程度 再利用しない	2	台			
蛍光灯 撤去	埋込型 FL40W x2 程度 再利用しない	6	台			
計						
盤類 撤去		1	式			別紙 00-0023
配電盤類	鋼板製 1. 6x2. 1x2. 4	1	面			
配電盤類	鋼板製 2. 1x4. 6x3. 6	1	面			
水槽	鋼板製 0. 8x1. 0x3. 6	1	台			
油タンク	鋼板製 1. 0x1. 3x3. 6	1	台			
架台	SUS製 1. 0x3. 0x2. 3	1	台			
計						

倉庫		直接仮設				
名 称	摘 要	数 量	単位	単 価	金 額	備 考
枠組本足場 (手すり先行方式)		1	式			別紙 00-0024
枠組本足場 (手すり先行方式)	建枠 600×1700 布枠500×1枚 掛払い手間	142	m ²			
枠組本足場 (手すり先行方式)	12m未満 - - 供用30日賃料 修理費含む	142	m ²			
枠組本足場 (手すり先行方式)	建枠 600×1700 布枠500×1枚 基本料 修理費含む	142	m ²			
枠組本足場 (手すり先行方式)	12m未満 - -					
仮設材運搬 (枠組本足場) (手すり先行方式)	建枠幅600	142	m ²			
計						
安全手すり (手すり先行方式)		1	式			別紙 00-0025
安全手すり (手すり先行方式)	枠組本足場用 掛払い手間	35.6	m			
安全手すり (手すり先行方式)	-					
安全手すり (手すり先行方式)	枠組本足場用 供用30日賃料 修理費含む	35.6	m			
安全手すり (手すり先行方式)	-					
安全手すり (手すり先行方式)	枠組本足場用 基本料 修理費含む	35.6	m			
安全手すり (手すり先行方式)	-					
仮設材運搬 (安全てすり)	枠組本足場用(手すり先行方式)	35.6	m			
計						
防音シート張り		1	式			別紙 00-0026
防音シート張り	掛払い手間 -	142	m ²			
防音シート張り	-					
防音シート張り	供用30日賃料 修理費含む -	142	m ²			
防音シート張り	-					
防音シート張り	基本料 修理費含む -	142	m ²			
防音シート張り	-					
仮設材運搬 (シート・ネット類)		142	m ²			
計						

福 山 市

自転車置場		直接仮設				
名 称	摘 要	数 量	単位	単 価	金 額	備 考
外部足場		1	式			別紙 00-0030
単管一本足場	掛払い手間 10m未満 -	53.7	m ²			
単管一本足場	供用7日 賃料 修理費含む 10～15m未満 -	53.7	m ²			
単管一本足場	基本料 修理費含む 10m未満 -	53.7	m ²			
仮設材運搬 (単管一本足場)		53.7	m ²			
計						
防音シート張り		1	式			別紙 00-0031
防音シート張り	掛払い手間 -	53.7	m ²			
防音シート張り	供用30日 賃料 修理費含む -	53.7	m ²			
防音シート張り	基本料 修理費含む -	53.7	m ²			
仮設材運搬 (シート・ネット類)		53.7	m ²			
計						

便所 直接仮設						
名 称	摘 要	数 量	単位	単 価	金 額	備 考
外部足場		1	式			別紙 00-0032
単管一本足場	掛払い手間 10m未満 -	59.2	m ²			
単管一本足場	供用7日 賃料 修理費含む 10～15m未満 -	59.2	m ²			
単管一本足場	基本料 修理費含む 10m未満 -	59.2	m ²			
仮設材運搬 (単管一本足場)		59.2	m ²			
計						
防音シート張り		1	式			別紙 00-0033
防音シート張り	掛払い手間 -	59.2	m ²			
防音シート張り	供用30日 賃料 修理費含む -	59.2	m ²			
防音シート張り	基本料 修理費含む -	59.2	m ²			
仮設材運搬 (シート・ネット類)		59.2	m ²			
計						

[illegible]

送水ポンプ室 直接仮設						
名 称	摘 要	数 量	単位	単 価	金 額	備 考
枠組本足場 (手すり先行方式)		1	式			別紙 00-0036
枠組本足場 (手すり先行方式)	建枠 600×1700 布枠500×1枚 掛払い手間 12m未満 - -	504	m ²			
枠組本足場 (手すり先行方式)	建枠 600×1700 布枠500×1枚 供用60日賃料 修理費含む 12m未満 - -	504	m ²			
枠組本足場 (手すり先行方式)	建枠 600×1700 布枠500×1枚 基本料 修理費含む 12m未満 - -	504	m ²			
仮設材運搬 (枠組本足場) (手すり先行方式)	建枠幅600	504	m ²			
計						
安全手すり (手すり先行方式)		1	式			別紙 00-0037
安全手すり (手すり先行方式)	枠組本足場用 掛払い手間 -	75	m			
安全手すり (手すり先行方式)	枠組本足場用 供用60日賃料 修理費含む -	75	m			
安全手すり (手すり先行方式)	枠組本足場用 基本料 修理費含む -	75	m			
仮設材運搬 (安全てすり)	枠組本足場用(手すり先行方式)	75	m			
計						
防音シート張り		1	式			別紙 00-0038
防音シート張り	掛払い手間 - -	504	m ²			
防音シート張り	供用60日賃料 修理費含む - -	504	m ²			
防音シート張り	基本料 修理費含む - -	504	m ²			
仮設材運搬 (シート・ネット類)		504	m ²			
計						

福 山 市

福 山 市

管理棟		直接仮設				
名 称	摘 要	数 量	単位	単 価	金 額	備 考
枠組本足場 (手すり先行方式)		1	式			別紙 00-0042
枠組本足場 (手すり先行方式)	建枠 600×1700 布枠500×1枚 掛払い手間	631	m ²			
枠組本足場 (手すり先行方式)	建枠 600×1700 布枠500×1枚 供用60日賃料 修理費含む	631	m ²			
枠組本足場 (手すり先行方式)	建枠 600×1700 布枠500×1枚 基本料 修理費含む	631	m ²			
仮設材運搬 (枠組本足場) (手すり先行方式)	建枠幅600	631	m ²			
計						
安全手すり (手すり先行方式)		1	式			別紙 00-0043
安全手すり (手すり先行方式)	枠組本足場用 掛払い手間	75.6	m			
安全手すり (手すり先行方式)	枠組本足場用 供用60日賃料 修理費含む	75.6	m			
安全手すり (手すり先行方式)	枠組本足場用 基本料 修理費含む	75.6	m			
仮設材運搬 (安全てすり)	枠組本足場用(手すり先行方式)	75.6	m			
計						
防音シート張り		1	式			別紙 00-0044
防音シート張り	掛払い手間 -	631	m ²			
防音シート張り	供用60日賃料 修理費含む -	631	m ²			
防音シート張り	基本料 修理費含む -	631	m ²			
仮設材運搬 (シート・ネット類)		631	m ²			
計						

[illegible]

福 山 市

管理棟		とりこわし工事		とりこわし		
名 称	摘 要	数 量	単位	単 価	金 額	備 考
蛍光灯 撤去		1	式			別紙 00-0047
蛍光灯 撤去	露出型 FL20W x1 程度 再利用しない	7	台			
蛍光灯 撤去	露出型 FL20W x2 程度 再利用しない	14	台			
蛍光灯 撤去	露出型 FL40W x1 程度 再利用しない	1	台			
蛍光灯 撤去	露出型 FL40W x2 程度 再利用しない	30	台			
蛍光灯 撤去	露出型 FL40W x3 程度 再利用しない	14	台			
蛍光灯 撤去	吊下げ型 FL40W x2 程度 再利用しない	24	台			
白熱灯 撤去	再利用しない	10	台			
計						
衛生器具 撤去		1	式			別紙 00-0048
小便器撤去	洗浄弁式壁掛小便器 再使用しない	3	組			
大便器撤去	洗浄弁式 再使用しない	2	組			
和風便器撤去	タンク式 再使用しない	2	組			
掃除流し撤去	バック付き掃除流し 再使用しない	1	組			
手洗器撤去	再使用しない	4	組			
計						

薬注室 直接仮設						
名 称	摘 要	数 量	単位	単 価	金 額	備 考
枠組本足場 (手すり先行方式)		1	式			別紙 00-0049
枠組本足場 (手すり先行方式)	建枠 600×1700 布枠500×1枚 掛払い手間 12m未満 - -	225	m ²			
枠組本足場 (手すり先行方式)	建枠 600×1700 布枠500×1枚 供用30日賃料 修理費含む 12m未満 - -	225	m ²			
枠組本足場 (手すり先行方式)	建枠 600×1700 布枠500×1枚 基本料 修理費含む 12m未満 - -	225	m ²			
仮設材運搬 (枠組本足場) (手すり先行方式)	建枠幅600	225	m ²			
計						
安全手すり (手すり先行方式)		1	式			別紙 00-0050
安全手すり (手すり先行方式)	枠組本足場用 掛払い手間 -	45	m			
安全手すり (手すり先行方式)	枠組本足場用 供用30日賃料 修理費含む -	45	m			
安全手すり (手すり先行方式)	枠組本足場用 基本料 修理費含む -	45	m			
仮設材運搬 (安全てすり)	枠組本足場用(手すり先行方式)	45	m			
計						
防音シート張り		1	式			別紙 00-0051
防音シート張り	掛払い手間 - -	225	m ²			
防音シート張り	供用30日賃料 修理費含む - -	225	m ²			
防音シート張り	基本料 修理費含む - -	225	m ²			
仮設材運搬 (シート・ネット類)		225	m ²			
計						

福 山 市

福 山 市

車庫 直接仮設						
名 称	摘 要	数 量	単位	単 価	金 額	備 考
枠組本足場 (手すり先行方式)		1	式			別紙 00-0055
枠組本足場 (手すり先行方式)	建枠 600×1700 布枠500×1枚 掛払い手間	148	m ²			
枠組本足場 (手すり先行方式)	建枠 600×1700 布枠500×1枚 供用30日賃料 修理費含む	148	m ²			
枠組本足場 (手すり先行方式)	建枠 600×1700 布枠500×1枚 基本料 修理費含む	148	m ²			
仮設材運搬 (枠組本足場) (手すり先行方式)	建枠幅600	148	m ²			
計						
安全手すり (手すり先行方式)		1	式			別紙 00-0056
安全手すり (手すり先行方式)	枠組本足場用 掛払い手間	37	m			
安全手すり (手すり先行方式)	枠組本足場用 供用30日賃料 修理費含む	37	m			
安全手すり (手すり先行方式)	枠組本足場用 基本料 修理費含む	37	m			
仮設材運搬 (安全てすり)	枠組本足場用(手すり先行方式)	37	m			
計						
防音シート張り		1	式			別紙 00-0057
防音シート張り	掛払い手間 -	148	m ²			
防音シート張り	供用30日賃料 修理費含む -	148	m ²			
防音シート張り	基本料 修理費含む -	148	m ²			
仮設材運搬 (シート・ネット類)		148	m ²			
計						

福 山 市

福 山 市

福 山 市

名 称	摘 要	数 量	単位	単 価	金 額	備 考
仮囲い	H=3.0m t=1.2mm w=500	1	式			別紙 00-0061
仮囲い	設置費 仮囲鉄板 H=3.0m - -	25	m			
仮囲い	撤去費 仮囲鉄板 H=3.0m - -	25	m			
仮囲い	供用1日賃料 修理費含む 仮囲鉄板 H=3.0m t=1.2mm w=500 9か月	25	m			
仮囲い	基本料 修理費含む 仮囲鉄板 H=3.0m t=1.2mm w=500 -	25	m			
仮囲い	H=3.0m	25	m			
計						
仮囲い	H=2.0m t=1.2mm w=500	1	式			別紙 00-0062
仮囲い	設置費 仮囲鉄板 H=2.0m - -	7	m			
仮囲い	撤去費 仮囲鉄板 H=2.0m - -	7	m			
仮囲い	供用1日賃料 修理費含む 仮囲鉄板 H=2.0m t=1.2mm w=500 9か月	7	m			
仮囲い	基本料 修理費含む 仮囲鉄板 H=2.0m t=1.2mm w=500 -	7	m			
仮囲い	H=2.0m	7	m			
計						