現場説明書(技術的事項)

工事名 福山地区消防組合水上消防署内部改修給排水衛生ガス設備工事

1	留意事項	
Ι.	田心于尽	

- ① 本工事は、水上消防署内の感染症対策等の環境整備のため、2階トイレ及び1階 浴室の改修工事です。
- ② 工事期間中をとおして、通常業務を行いながらの工事となりますので、業務に支障のないように十分な配慮を行ない、事前に施設管理者・監督員と協議を行なってください。
- ③ 着手に先立ち、「給水装置工事申込み」及び「排水設備確認申請」を行ない、 受理後に工事を行なってください。
- ④ 敷地内搬入・搬出の際は、一部作業用ヤードとして使用できますが、施設管理者と協議の上、来庁者等に事前予告を行ってください。
 - また、その際には、既存施設に配慮するとともに、監督員及び施設管理署と事前協議調整を行なってください。
- ⑤ 本工事請負人は、地元企業・地場製品の活用に努めてください。
- ⑥ 工事施工中の災害及び事故防止に努め、適切に現場の安全管理を行い、職員や 来館者及び近隣住民等の安全対策を行ってください。

特に機器・材料の搬入時には細心の注意をはらってください。

- ① 施設管理者などとの連携を密にとり、工事全体の円滑な施工に努めるとともに、 契約工期を遵守してください。
- ⑧ 本工事は建設リサイクル法に該当しませんが、特定建設資材の再資源化に努めるとともに、建設副産物入力システム(COBRIS)の計画書・報告書を提出してください。
- ⑨ 現場代理人及び主任技術者の配置については、契約約款および建設業法等の違反 とならないよう適正に配置し、当該工事の施工管理を行ってください。
- ⑩ 工事については、2026年(令和8年)2月中旬までに、内部関係の施工を完 了し、部分使用完成確認を受検してください。
- ① 本工事には、仮設庁舎に係る給水分岐及び排水管接続部の撤去を含んでいますので、留意してください。

2 5日1	余工事	

建築工事

電気設備工事

3.	現場の状況					
	工事期間中は、通常どおり業務を行っています。					
昼夜を問わずに消防車両等の緊急出動等もあります。						

福山地区消防組合水上消防署内部改修 給排水衛生ガス 設備工事

	図 面 リ ス ト	
図番	図 面 名 称	縮尺
M 01	福山市機械設備特記仕様書No.1	
M 02	福山市機械設備特記仕様書No. 2	
M 03	工事区分表	
M 04	配置図	1:200
M 05	給排水衛生設備 1階屋外配管図 (改修前)(改修	5後) 1:100
M 06	給排水衛生設備 1階配管詳細図 (改修前)(改修	5後) 1:50
M 07	給排水衛生設備 2階配管詳細図 (改修前)(改修	5後) 1:50
M 08	給排水衛生設備 給水管アイソメ図 (仮設庁舎含む)	N. S
M 09	給排水衛生設備 給水管アイソメ図 (内部改修最終刑	形. S
M 10	冷暖房換気設備 1階平面図 (改修前)(改修	5後) 1:100
M/11	冷暖房換気設備 2階平面図 (改修前)(改修	5後) 1:100

主務	課員	次長	次長	設備課長建築部分					

					A Z 玩文 (/ 1 %)
					A3版 (50%)
有限会社					図面番号
高橋啓之設計事務所		^{工事名称} 福 山 地	. 区消防組合水上消防署内部改修給排水衛	i 生 ガ ス 設 備 工 事	M-00
広島県福山市明神町2丁目7番35号 1級建築士事系 TEL 084-920-9123 1級建築士	i所 登録第23(1)-1408号 構造 1 級建築士 設備 1 級建築士			縮尺	設計年月日
FAX 084-928-6000 (登録183507号		図面名称 図	面 リ ス ト	_	2025年 7月

福山市機械設備工事特記仕様書	(3) 疑義に対する協議等		(11) 足場	建築工事等に伴う足場及び安全仮囲いは、無償にて使用できる。	34 1	化学物質の測定	· 測定対象化学物質() · 測定方法()
		疑義が生じたり、現場の納まり又は取り合い等の関係で、設計図書によることが困難は、監督とは選ばる		・本工事で設置する。	(a)	₩ = 10 - x	・測定対象室()・測定箇所()
I 工事概要	若しくは不都合が生じた場合 2 特記仕様	は、監督員と協議する。		· 内部足場 (· 単管足場 · 枠組足場)		施工調査	事前調査 調査項目(本工事範囲において着工前に納まり等の調査を行う。) 工事着手に先立ち、設計図面 (A 3 版縮小) 製本を提出する。2 … 部
1 工事名称 福山地区消防組合水上消防署内部改修給排水衛生ガス設 備 工 事 		+ + の t		・ 外部足場 (・ 枠組足場・ 単管足場) ※枠組足場を設ける場合は、「手すり先行工法に関するガイドライン」について」(厚生労働省		その他	工事宿手に光⊻り、設計凶囬 (A 3 版稲小 /) 袈本を提出りる。2 □
2 工事場所 福山市箕沖町135番地	(1)項目は、番号に〇印のつい。 (2)特記事項は※および〇印の・			※枠組定場を設ける場合は、「チョッ元打工法に関するガイドライン」について」(厚生労働自 平成21年4月)の手すり先行工法等に関するガイドライン」によるものとし、足場の組立、解体			
3 用途地域 準工場地域		う。(〇印のついたものを適用する。)		変更の作業は、「手すり先行工法による足場の組立て等に関する基準」の2の(2)手すり据置			
一个工物地域	・ 引渡し後点検(第1次点検)			方式又は(3)手すり先行専用足場方式により行う。		工事現場仮囲い	・ナイロンロープ張り ・木製仮囲い ・ 鋼製仮囲い ・ しない
4 防火地域 ・ 防火地域 ・ 準防火地域 ・ 指定なし	・引渡し後点検(第2次点検)		 (12) 施工中の安全確保	・ 同一場所で契約書に基づく関連工事が行われる場合は、労働安全衛生法第30条第2	2 🕏	受注者事務所等	・敷地内に建てることができる。
5 工事種別 · 新築 · 増築 · 改築 · 改修		JI 102 C V 106 10 E T 102		項に基づき、当該工事について、同条第1項に規定する措置を講ずべき者として本工	設 ③ コ	工事用水	構内既存の施設 ・ 有償で利用できる ・ 無償で利用できる ・ 利用できない (副メーター設置等)
				事現場代理人を指名する。	4	工事用電力	横内既存の施設 ・ 有償で利用できる・ 無償で利用できる・ 利用できない
6 敷地面積 1097.04 ㎡				・ 本工事は、交通誘導員として 0 人を見込んでいる。交通誘導員の配置については、	I		(副メーター設置等)
7 建物概要				実施伝票(原本)および配置状況のわかる立会写真の撮影を行い、監督員に提出する。	5 号	引渡しまでの光熱水費	・本引込みより引渡しまでの基本料金 ※ 受注者負担 ・ 別途
1) 構造 R C 造 2 階建て	章 項 目	特 記 事 項	(13) 工事実績情報システム	※受注者は、次表に従い、工事実績情報システム(CORINS)へ登録する。	事		・本引込みより引渡しまでの使用料金 ※ 受注者負担 ・ 別途
	1 適用基準等	·公共住宅建設工事共通仕様書 国土交通省住宅局住宅総合整備課監修(令和元年版)	(CORINS)への登録	登録内容について、あらかじめ監督員の確認を受けたのちに、次表の期間内に			
2) 面積 建築面積 295.52 ㎡		・建築基準法、消防法、その他関係法令	, , , , , , , , , , , , , , , , , , ,	登録申請を行う。ただし期間には、土曜日、日曜日、祝日、年末年始の閉庁日を除く。	1	衛生陶器附属品	・ 和風便器は埋込型とし、コンクリート接触面は緩衝材塗装加工とする。
延べ面積 470.57 m ²		・ ・ 建設工事公衆災害防止対策要綱(建築工事等編)建設経済局建設業課・住宅局建築指導課監修		請負金額 工事受注時 登録内容の変更時 工事完成時			・図示陶器品番 JIS記号・図示陶器品番 TOTO記号 (同等品以上)
		• 建築工事安全施工技術指針 建設大臣官房官庁営繕部監督課長通達		500万円以上 契約後10日以内 変更契約後10日以内 工事完成後10日以内	2 7	大便器	・ フラッシュバルブ ・ ロータンク
概 要	(2) 監理 (主任)	受注者は、監理技術者及び主任技術者を建設業法により定め、工事現場内において工事		変更登録は、工期、技術者等に変更が生じた場合に行う(請負代金のみ変更の場合、登録不要)		小便器	・ フラッシュバルブ ・ 自動洗浄 (個別・ 焦電) ・
	技術者	名、工期、写真、所属会社名及び証明印の入った名札を着用するものとする。		※登録後は速やかに登録されたことを証明する資料を監督員に提出する。		大便器洗浄弁	・ バキュームブレーカー付
	3 電気保安技術者	・適用する。・適用しない		なお、変更時と工事完成時の間が10日に満たない場合は、変更時の提出を省略できる。(登録要)	(5) #	洗浄用タンク	· 陶器製 · 防露形陶器製 · 合成樹脂製 · 防露形合成樹脂製
	4 技能士	・適用する。・適用しない		本工事は、インターネットを利用して、受発注者間の情報を電子的に交換・共有する		便座	・ 普通便座 (・ 蓋有り ・ 蓋無し) ・ 温水洗浄便座 ・ 暖房便座
		工事別 適用種別 工事別 適用種別		ことにより、効率化を図る情報共有システムの対象工事である。	7 18	化粧棚	・陶器製・金属製
		・配 管 配管施工 ・冷凍機,空調機 冷凍空気調和機器施工		本工事で利用する情報共有システムは、「広島県工事中情報共有システム」とし、	8 11	化粧鏡	○ 一般鏡 · 耐食鏡 · 盗難防止形
3) 附属施設 消防署庁舍		・保 温 熱絶縁施工 ・風道、換気 建築板金施工		当該サービス提供者との契約は受注者が行い利用料を支払うものとする。	器 9 和	和風便器耐火カバー	・ 設ける (ピットは除く) ・ 設けない
	(5) 施工管理	受注者は施工管理体制を確立し、品質、工程、安全等の施工管理を行う。		運用に当たっては、「福山市発注工事における情報共有システム利用実施要領(建築工事)」	10	手洗器	止水栓付
8 消防法令に基づく防火対象物 消防法施行令別表ー (15) 項		※施工体制台帳(建設業法等に従って作成し、写しを提出する。)		及び「情報共有システム利用手引(建築工事)」によるものとする。		洗面器	止水栓付
9 建築基準法施行規則に定める主要用途区分 (消防署庁舎)		技術者台帳(施工体制台帳に添付)		· 発注者指定型	具 12 4	紙巻器	竣工時ペーパーを設置する。
※ 本工事の工期には、工事検査期間として14日を含んでいる。		監理技術者・主任技術者(下請を含む)及び専門技術者の写真、名前、生年月日、所	фл	共通仮設費として情報共有システムの利用料を見込んでいる。			(・ ワンタッチ式 ① ワンハンドカット式)
※ 契約締結後14日以内に実施工程表を提出するものとする。		属会社名を記載する。	川又		13 ⅓		・台所流し用水栓は、泡沫式とする。
※ 本工事は、法定外の労災保険を見込んでいる。		※施工体系図(建設業法に基づき、当該現場の見やすい場所に掲示する。)		当該事由を記載した工事打合せ簿を監督員に提出し、その承諾を得ることで	『호 14 기	水セッケン入れ	竣工時水セッケンを補充する。
Ⅲ 工事種目 (○印のついたものを適用する。)	6 機器材料等	工事に使用する機材は、設計図書に定める品質及び性能を有する新品とする。		本システムを利用しないことができる。		(水セッケン共)	・ 陶器付形 ・ 壁付形
		指定以外の機材を使用する場合は、あらかじめ監督員の承諾を受ける。		・ 受注者希望型(契約時の請負金額が500万円以上のものに限る)	15 t	セッケン受け	・ 埋込形 ・ 壁付形
工 事 種 目 工 事 種	_	また、(社)公共建築協会が実施する「建築材料・設備機材等品質性能評価事業」によっ		工事費には情報共有システムの利用料を見込んでいない。	(屋	内)	
1 給排水衛生設備工事 2. 空気調和設備工事		て所要の品質・性能を有することの評価を受けた材料・機材等を使用する場合は、評価書		本システムの利用を希望する受注者は、工事着手までに工事打合せ簿により、監督員に		給水方式	 ・ 直結直圧式 ・ 直結増圧式 ・ 高置水槽式 ・ 受水槽方式
(1) 衛生器具設備工事 (1) 空気調和設備工事		の写しを監督員に提出する。(標準仕様書による品質及び性能を有する証明となる		その旨を申し出て、本システムを利用するものとする。		管	→ 水道用硬質塩化ビニルライニング鋼管 (JWWA K 116) SGP-VE
② 給水設備工事		資料の提出を省略することができる。)	共	その場合の請負金額の変更については、情報共有システムの利用料を共通仮設費に			・ 内外面水道用硬質塩化ビニルライニング鋼管 (JWWA K 116) SGP-VE
3 排水設備工事 3 排煙設備工事		形状、寸法等が設計書と異なる場合は他に支障を生じない限り監督員と協議の上処理する。		見込むものとし、本システムの利用を確認した後に変更契約を行うものとする。			・ 水道用硬質ポリ塩化ビニル管 (JIS K 6742) (○ HIVP · VP
(4) 給湯設備工事 4 自動制御設備工事	 	工事に使用する機器および材料は、アスベストを含有しないものとする。	(15) 測定表	下記項目の測定を行ない監督員に提出する(部)			・ 架橋ポリエチレン管 (JIS K 6769、 JIS K 6787)
5 消火設備工事	, and	国等による環境物品等の調達の推進等に関する法律(平成12年法律第100号。「グリーン	W. Z. Z	- 温度 ・ 湿度 ・ 風量 ・ 騒音 ・ 振動 ・ 気流 ・ 塵埃			・ポリブテン管 (JIS K 6778、 JIS K 6792)
6 厨房機器設備工事		購入法」という。)により、環境負荷を低減できる材料を選定するように努める。		・飲料水(雑用水)の水質・浄化槽の放流水質・化学物質の濃度			・ ポリエチレン管 (JIS K 6762、JWWA K 144)
ガス設備工事		材料の選定に当たっては、揮発性有機化合物の放散による健康への影響に配慮する。		測定箇所等は、監督員の指示による。			- 一般配管用ステンレス鋼管 (JIS G 3448) SUS304
8 净化槽設備工事	(7) 発生材の処理	・ 引渡しを要するもの(16 説明板	監督員と協議の上、設備機器類(ボイラー、冷凍機、ポンプ、空気調和機等)及び一連の	(3) #	1	・ JIS 10K (市水道に直結する配管に使用)
	ш — — — — — — — — — — — — — — — — — —	・ 現場において再利用を図るもの(10 100 91 100	装置等の取扱い要領を記載した説明板を作成し、指示する箇所に取付ける。		<i>,</i>	・ JIS 5 K (高置水槽以降の配管に使用)
		※ 再資源化を図るもの	連電線類	特記なき場合は、EM電線・ケーブルとする。		フレキシブルジョイント	
		・ アスファルトコンクリート ・ コンクリート ・ 木材	18 機器附属の制御盤	標準仕様書によるほか下記による。		伸縮管継手	・ ベローズ形単式 ・ ベローズ形複式
Ⅲ 設備概要 (○印のついたものを適用する。)		・ コンクリート及び鉄からなる建設資材	ייים ניווי עס פייין ניון און אמן בייים בייים ניון און אמן בייים בייים בייים בייים בייים בייים בייים בייים בייים	・運転ブロック図に適合するものとする。		高置水槽	・ FRP製 (サンドイッチ構造) ・ FRP製
		※上記以外のものはすべて構外に搬出し、「建設工事に係る資材の再資源化等に関する法		・ボイラー及び冷温水機等の附属盤の始動スイッチニ次側に煤煙濃度計用の電源端子を		o e n io	- 鋼板製 (・ パネル形・ 一体形) ・ ステンレス製パネル (・ 溶接・ ボルト)
給 水 方 式 · 直結直圧式 · 直結増圧式 · 高置水槽式 · 受水槽方式	温	律」(以下「建設リサイクル法」という。)、「資源の有効な利用の促進に関する法律」		設ける。接点及び端子は、標準仕様書を ※ 適用する ・ 機器表特記による	"-	受水槽	・ FRP製 (サンドイッチ構造)・ FRP製
排 水 方 式 ・	, 	(以下、「資源有効利用促進法」という。)、「廃棄物の処理及び清掃に関する法律」		インバーター用の制御及び操作盤は標準仕様書を ※ 適用する ・ 機器表特記による		文 小 恒	- ・ 鋼板製 (・ パネル形・ 一体形) ・ ステンレス製パネル (・ 溶接・ ボルト)
		(以下、「廃棄物処理法」という。)その他関係法令等によるほか、建設副産物適正処	 19 防振継手	 ・ 合成ゴム製 (球形) ・ ベローズ形 	8 \$	鋼板製水槽の防錆	・ エポキシ樹脂コーティング ・ 亜鉛アルミニウム及びその合金溶射
排 雑排水 直放流下水管 ・ 浄化槽 ・ 側溝 ・ 別途桝		理推進要綱に従い適正に処理する。	事 ② 埋設表示	標準仕様書によるほか図示の箇所に設ける。(舗装部分は ・ 鉄製 ・ コンクリート製)		揚水及び加圧給水ポンプ	・
水 給 湯 設 備 方式 (・ 中央式)		※ 建設副産物情報交換システム(COBRIS) (財)日本建設情報総合センター	20 星成状	排水管を除く地中配管には、土被り150mm程度の深さに埋設表示用テープを埋設する。		ポンプ基礎	
熱源 (・電気・都市ガス ・液化石油ガス・灯油 ・ A 重油)	車	本工事は登録対象工事であるため、受注者は、施工計画時、工事完了時及び登録情報の	②1) はつり工事	既存のコンクリート床、壁等の配管貫通部の穴明けは、原則としてダイヤモンドカッターによる。	水 '゚ ′	ハンノ 全 啶	
・ 屋内消火栓 ・ 連結送水管 ・ 屋外消火栓 ・ スプリンクラー	*	変更が生じた場合は速やかに当該システムにデータの登録を行うものとする。	(2) 16 2 7 2 4	 放射線透過検査等 必要 不要 	(屋	外)	
生		また、建設リサイクル法に規定する建設資材を搬入(搬出)する場合は、次表により	(22) 補修など	工事の施工に伴い既成部分を汚染または損傷した場合は、既成にならい補修する。	11) 1	管	・ 水道用硬質塩化ビニルライニング鋼管 (JWWA K 116) SGP-VE
設 ・ フード等用簡易自動消火 ・ 二酸化炭素消火 ・ 不活性ガス消火		計画書(実施書)を提出する。なお、これにより難い場合は、監督員と協議する。	② 支持金物·固定金具	ポンプ及び屋外設置機器のアンカーボルト、ナットはステンレス製 (SUS304)			・ 内外面水道用硬質塩化ビニルライニング鋼管(JWWA K 116) SGP-VE
備・パッケージ型消火設備		施工計画時 施工計画時 本書完了時		とし、屋外の配管、ダクトに使用する支持金物等はステンレス製 (SUS304)			・ 水道用硬質ポリ塩化ビニル管 (JIS K 6742) (○ HIVP ・ VP (図示50A未満)
ガ ス 設 備 ・ 都市ガス 種別13A(45MJ/N) ・ 液化石油ガス	頂	搬入 再生資源利用計画書 再生資源利用実施書		又は溶融亜鉛めっき仕上げとする。	設		(図示50A未満) ・ ポリエチレン管 (JIS K 6 7 6 2 、 JWWA K 1 4 4) (図示50A未満)
净 化 槽 · 小規模合併処理 - 合併処理	ス	搬出 再生資源利用促進計画書 再生資源利用促進実施書	項 24 耐震施工	設備機器の固定は「官庁施設の総合耐震計画基準及び同解説」(平成8年版・建設大臣			(図示500A未満) ・ 架橋ポリエチレン管 (JIS K 6769、JIS K 6787)
・ 空気調和 (・中央ダクト方式 ・各階ユニット方式 ・パッケージ方式		※本工事で発生する建設廃棄物のうち、広島県内の最終処分場に搬入する建設廃棄物に		官房官庁営繕部監修)及び「建築設備耐震設計・施工指針」(2014年版・一般財団			・ ポリブテン管 (JIS K 6778、JIS K 6792)
空気調和方式等 ・ ファンコイルユニット、ダクト併用方式 ・)		ついては、広島県産業廃棄物埋立税が課税される。		法人日本建築センター発行)による。耐震クラスは()とする。			一般配管用ステンレス鋼管 (JIS G 3448) SUS304
空 ()		なお、本工事では広島県産業廃棄物埋立税相当額を含んでいる。	(25) 保温材	標準仕様書によるが、特記のないかぎり下記を標準とする。	(12) ±	弁	│ · JIS 10K (市水道に直結する配管に使用)
・ 鋼製ボイラー・ 鋳鉄製ボイラー・ 温水発生機 ・ チリングユニット	(8) 工事及び完成写真	建設大臣官房官庁営繕部監修「工事写真の撮り方(改訂第2版)-建築設備編-」による	PI (MALL)	イ) ポリスチレンフォーム 一給水配管、排水配管の多湿場所	備		・ JIS 5 K (高架水槽以降の配管に使用)
・ 空気熱源ヒートポンプユニット ・ 遠心冷凍機 ・ スクリュー冷凍機		建設大品自房自用		ロ) グラスウール ーーーー給水配管、給湯配管、ダクト類、冷温水配管等	(1.3)	弁 桝	· 市規格品 · 市販品
調 ・ 吸収冷凍機 ・ 直だき吸収冷温水機 ・ 小形吸収冷温水機ユニット 主 要 熱 源 機 器		分類 規格 撮影枚数 提出部数		ハ) ロックウール ーーーー 排気ダクト、排煙ダクト		量水器	・買入・借用
和 コージェネレーション装置・氷蓄熱ユニット		着手前 L版程度(カラー) 必要に応じた数 1	 26 鋼管類の地中埋設	ペトロラタム系防食テープ (1/2重ね、1回巻き) +プラスチックテープ (1/2重ね、1回巻き)		量水器桝	・ 水道局規格形 ・ MC形
○ パッケージ形空気調和機 ・ ガスエンジン式パッケージ形空気調和機 設		工事中 L版程度 (カラー) 必要に応じた数 1	20 期日从07亿十年的	ブチルゴム系絶縁テープ (1/2重ね、2回巻)		埋設深さ	- 300mm以上(車両道路以外) · 600mm以上(車両道路) · 凍結深度(400mm)以上
		各 室 4 面		熱収縮材		建物導入部配管	標準図による。
換 気 設 備 ○ 1種換気 · 2種換気 · 全熱交換器		完成時 L版程度(カラー) 1 1 外 景 4 面	 27 - 鋼管類の地中埋設				○ 変位を吸収できるようにスリークッションとする。
排 煙 設 備 ・ 機械排煙(・有り ・無し) ・ 適用法則(・建基法 ・消防法)		建設副産物は、処分状況が確認できるよう、写真撮影を行うとともに、計量伝票等を	(コンクリート内等)	防食用ポリ塩化ビニル粘着テープ (J I S Z 1901⑦ 0.4m/m) 1/2重ね、2回巻		隔測メーター	・リモート型・流量計
自動制御設備 ・ 自動制御方式(・電気式・電子式・デジタル式)・ 中央監視制御装置		監督員に提出する。	(28) 塗装	標準仕様書及び図示による。		その他	
Ⅴ 機械設備工事仕様		□ □ □ □ □ □ □ □ □ □ □ □ □ □ □ □ □ □ □	29 スリーブ	保学は稼者及び図がによる。 外壁の地中部分で水密を要する部分のスリーブは、つば付き鋼管とし、地中部分で水密を			鋼官の接合は管端コアド極子等を使用する。 給水管の最小管径は、原則として呼び径20とする。
1 共通仕様		・ 原版等の提出・ する (・ 完成時のみ・ 全て) ・ しない		要しない部分のスリーブは、硬質ポリ塩化ビニル管(VU)とする。			水圧試験は配管途中、隠ぺい埋戻し前又は配管完了後の被覆施工前に、監督員立会いの上、
図面及び特記仕様に記載されていない事項は、すべて国土交通省大臣官房官庁営繕部監修公共建築工事標準仕様書		・ 原版等の提出 ・ する (・ 元成時のみ ・ 宝 () しない ・ 提出の方法及び形式は、監督員の指示による。		安しない部分のスリーフは、使員ホリ塩化ヒール官(VO)とする。 (柱及び梁以外の箇所で、開口補強が不要であり、かつ、スリーブ径が200mm以下の部分は、			水圧試験は配官返中、隠へい理戻し前又は配官元」後の被復施工前に、監督員立会いの上、 規定の水圧試験を行う。
(機械設備工事編)令和 4年版(以下「標準仕様書」という。)、同営繕部設備・環境課監修公共建築設備工事	9 完成時の提出図書	速やかに次の図書を提出する。		(程及び案以外の箇所で、開口補強が不要であり、かり、スリーフ径が200mm以下の部分は、 紙製仮枠としてもよい。)			祝たの小圧試験を1] す。 ・ 配管工事中に管内に異物の混入なきよう充分に注意し、工事完成前に監督員立会いの上、
標準図(機械設備工事編)令和 4年版(以下「標準図」という。)及び公共建築改修工事標準仕様書(機械設備	元	送るかに次の図書を提出する。 竣工図 (・A 3 版 2 つ折りにして製本) 3 部	②① 继哭性能				・ 配官工事中に官内に実物の准入なさよう允分に注意し、工事元成前に監督員立会いの上、 - 水質検査をして結果を報告する。
工事編)令和 4年版による。			30 機器性能 電気容量				
建築工事及び電気設備工事を本工事に含む場合は、それぞれ公共建築工事標準仕様書(建築工事編)及び公共建築工事		・ 完成図 ・ 施工図 ・ ・ ・ ・ ・ ・ ・ ・ ・ ・ ・ ・ ・ ・ ・ ・ ・ ・ ・	31) 電気容量	ル 以下とする。 			・飲料水以外の給水管は、誤接続がないことを確認するため衛生器具等の取付完了後、系統気に差免水を思いた通水試験等を行う
標準仕様書(電気設備工事編)による。		・ 保全に関する資料(設備機器類及び一連の装置等の取扱い要領を記載した説明書等)	32 防火区画の貫通処理	防火区画の貫通部の処理は、建築基準法令に適合する工法とする。			系統毎に着色水を用いた通水試験等を行う。
(1)官庁手続き		・ 竣工図電子データ(施工図含む)一式 (「竣工図電子データ作成要領」による。)	33 溶接配管の検査	・ ガス配管 ・ 蒸気配管 ・ 冷温水配管 ・ 冷却水配管 ・ 油管 ・ 排破 棒 本の 適用 ※ 無し			
受注者は各関係官公署への必要な手続きを速やかに完了し、工事完成と同時に建物使用できるよう、一切の手続きを	(10) 関連工事等の調整等	● CADデータ(媒体(CD-Rなど)、データ形式等は監督員の指示による) 施工範囲 「工事区分表」による。		非破壊検査の適用 ※ 無し ・ 有り(・ 放射線透過検査 ・ 浸透探傷検査または磁粉探傷検査)			福山地区消防組合水上消防署内部改修 M
代行する。(水道加入金の納付手続きは除く。関係官公署手続きは監督員の承諾後とする。)		施工範囲 「工事区分表」による。 ※契約書に基づく関連工事受注者と工程を含めた総合的な打合せを定期的に行い、監督員		・ 有り(・ 放射線透過検査 ・ 浸透採傷検査または磁粉採傷検査) 判定基準 ()			給排水衛生ガス設備工事 01
(2)地元企業及び地場製品の活用		※契約書に基づく関連工事党注者と工程を含めた総合的な打合せを定期的に行い、監督員 の調整に協力し、当該工事関係者とともに円滑な施工に努める。		判定基準 (機 械 設 備 工 事 特 記 仕 様 書 No. 1
受注者は、地元企業及び地場製品の積極的な活用に努める。		いらは、この、コの上世界は白してロトロ月は加上に労める。		2004年100 1971年11日 1971年11月年11日 1971年11月 1971年11			2025年 7月
							福山市建設局建築部設備課
				<u> </u>			温田识在以为在未即以圃外


				Ver. 2406
(屋内)	1 種別	・ 都市ガス 液化石油ガス 1	中央監視制御装置・ 有り (構成機能図は図示による)・ 無し	
1 管	※ 硬質ポリ塩化ビニル管 (JIS K 6741) VP	○ 配管用炭素鋼鋼管(JIS G 3452) (白管)	電源装置・要(・本工事・別途工事)・不要・	
(第1桝まで)	((・) 露出部 カラーVP)	・ 圧力配管用炭素鋼鋼管 (JIS G 3454)(黒管)	計装工事の配線 屋外、屋内露出の配線は、図面に特記のない限り金属管配線とする。	
	• 排水用鉛管 (SHASE-S203)	・ ガス用ステンレス鋼フレキシブル菅 制		
	・コーティング鋼管・結露防止層付塩化ビニル管	(本D)		
	・耐火二層管・・・・・・・・・・・・・・・・・・・・・・・・・・・・・・・・・・・・	・ ガス用ポリエチレン管 (JIS K 6774) 設		
	 1 1	ポリエチレン被覆鋼管 (JIS G 3469)		
	・ 配管用炭素鋼鋼管 (JIS G 3452) SGP // / / / / / / / / / / / / / / / / /			
2 通気管	・ 配管用炭素鋼鋼管	・ 鋼管継手 (亜鉛メッキ) ・ PLS継手同等品以上・ 溶接継手		
排	ス 。			
127	● ・ 硬質ポリ塩化ビニル管 (JIS K 6741) VP (
	・耐火二層管・・建築用耐火性硬質ポリ塩化ビニル管・・・・・・・・・・・・・・・・・・・・・・・・・・・・・・・・・・・・	・ バルク貯槽 () kg ・ 竪型 ・ 横型		
水	は、	・ 別図による		
3 満水試験継手	3階以上にわたる排水立て管には、各階ごとに満水試験継手を取付ける。 6 遮断装置等	・ 遮断弁・・・・ガス漏れ警報器・・・		
	/±±			
設 4 ピット内配管保温	・ 施工する - 施工する - 施工しない - I	・取付は (・本工事 ・別途工事) とする。		
(屋外)		・ 配線接続は (・ 本工事 ・ 別途工事) とする。		
備 5 方式	・ ポンプ排水	コントローラーは圧力確認復帰形とする。		
6 管	● ・ ・ ・ ・ ・ ・ ・ ・ ・ ・ ・ ・ ・ ・ ・ ・ ・ ・ ・	・本工事は、当地区ガス会社責任施工とする。		
(7) インバート桝	・ SA、AB形 ・ SC形 ・ SC形	気密試験は、配管途中埋戻前又は、配管完了後監督員立会いの上試験を行う。		
		X 古		
8 インバート桝用蓋	● 塩ビ製 ・ 鋳鉄製 (・ M H A ・ M H B ・ 小口径用(塩ビ蓋) 1 設計条件	条 件 屋 外 屋 内		
9 排水桝	・ RA、RB形 ・ SC型 ・ 小口径	季 節 温度(DB) 湿度(RH) 温度(DB) 湿度(RH)		
10 排水桝用蓋	・ 塩ビ製・ 鋳鉄製 (・ MHA ・MHB ・ 小口径用(塩ビ蓋)			
	・グレーチング ・鉄板製 ⑦ 6 m/m	夏 季 35.0 ℃ 67.1 % 28.0 ℃ 50.0* %		
(1) 埋設深さ	 300m/m以上(車両道路以外) 600m/m以上(車両道路) 夕配図による。 	冬季 0.1 °C 71.5 % 19.0 °C 40.0 ^{**} %		
		※ 湿度調節機能がない設備については、成行とする。		
(12) その他	・配管工事完了後、防露工事前に監督員立会の上、通水試験を行う。 2 冷水・温水・冷却水	・ 水道用亜鉛メッキ鋼管 (JIS G 3442) SGPW		
	・ 配管途中、埋戻し前又は配管完了後、防露工事前に監督員立会の上満水試験を行う。 冷温水管	・ 配管用炭素鋼鋼管 (白管)		
1 方式	(1) 出答式 (2) 有答式			
2 管	脚張・補給水官	・一般配管用ステンレス鋼管 (JIS G 3448) SUS304		
	3 蒸気・油管及び冷媒管	• 配管用炭素鋼鋼管 (黒管) (JIS G 3452) SGP		
	・被覆銅管(呼び径20までとする)	· 断熱材被覆銅管 (J C D A O O O 9)		
	・ 水道用亜鉛メッキ鋼管 (JIS G 3442) SGPW			
給	・ 保温付被覆銅管 (JIS H 3300の外面に発泡断熱材 (14mm以上) で被覆したもの			
	・ 一般配管用ステンレス鋼管 (JIS G 3448) SUS304			
温		• 配管用炭素鋼鋼管 (黒管) (JIS G 3452) SGP		
120	5 桁水及び排水官	給、排水設備の項による。		
	・ ポリブテン管 6 ファンコイルユニット	・ 床置形 ・ 天吊形 (・ 露出 ・ 隠ペイ形 ・ カセット形)		
設 ③ 弁	● JIS 10K・ JIS 5K及びパッケージェアコ			
4 熱源	・ ボ ノ ニ () 企			
	・ 電気温水器 (
備		・ 枠及びスリットの材質は ・ 鋼板製 ・ アルミニウム製		
5 膨張水槽	・ ステンレス製 ()・ 鋼 板 製 () り 防煙・防火ダンパー	・ 防煙ダンパー (SD) ・ 防火ダンパー(FD) ・ 防煙防火ダンパー(SFD)		
6 その他	・コンクリート埋設管内の保温はアスファルトジュート1回巻きとする。	・ 防煙ダンパーは ・ 電気式 ・ 空気式		
	│	・ ダンパー復帰機構は ※ 遠隔式 ・ 手元式		
1 管	・水道用亜鉛メッキ鋼管 (JIS G 3442)SGPW	・ グラスウールダクト (円形ダクト) (注:火気使用室、多湿箇所は使用不可)		
	To I	・ 亜鉛鉄板製 (空調、換気、排煙) ・ 鋼板製 (排煙)		
	・ 圧力配管用炭素鋼鋼管(第2種亜鉛メッキ製品) (JIS G 3454) 8 TPG	(※ 低圧ダクト ・ 高圧1ダクト ・ 高圧2ダクト)		
	・ 配管用炭素鋼鋼管 (JIS G 3452) SGP	長方形ダクトは ※コーナーボルト工法(・ 共板工法 ・ スライドオンフランジ工法		
	・ 消火用硬質塩化ビニル外面被覆鋼管 (WSP 0 4 1) SGP-VS	・ アングルフランジエ法)		
	※消火用配管は、消防法令に適合するものとする。	消音材を内貼りした風道、チャンバーは図示寸法は内法寸法とする。		
2 弁	· JIS 10K			
		・ダンパー前後の風量測定口は、図示した箇所に設ける。		
当 3 消火栓箱	・ 総合形(・HB-1A・HB-1B)・ 単独形(・HB-2A・HB-2B) 11 冷温水管の空気抜	・ 空気溜りを生ずると思われる配管箇所には、必要に応じて操作の容易な位置に		
/H	・ 総合形(・HB-4A・HB-4B / ・ 消火器箱併設形(・HB-1AS ・HB-1BS) 備	空気抜弁を設ける。自動空気抜弁は、元バルブ付とする。		
4 水源用水槽	・ステンレス製 ()・鋼 板 製 () 12 その他	試験は、配管途中若しくは隠ぺい、埋戻し前又は配管完了後の塗装又は保温施工前に行う。		
火 5 消火ポンプユニット	・認定型 $\phi \times$ /min× m kW× 台			
	- 「	空気調和設備機器取付完了後試運転調整を行ない、風量、温度、湿度及び騒音の測定を		
		行い、測定表を提出する。		
設 7 消火器	・ (・ 冷媒及び吸収液等の処理については、回収後適正に破壊処理し、その結果を書面を		
8 保温	イ) 呼水ダンクの保温 ・ 施工しない ・ 施工する	もって監督員に報告する。		
備	ロ) 充水タンクの保温 ・ 施工しない ・ 施工する	・ 業務用冷凍空調機器は、「フロン排出抑制法」に従って適切に処理し、その結果を		
	ハ) 消火配管の保温は次による。	書面をもって監督員に報告する。		
	・ 屋内消火栓用・ 施工しない・ 施工する			
		法に基づく機器台帳を製作し監督員に提出する。		
	・ スプリンクラー用 ・ 施工しない ・ 施工する	・ 特定家庭用機器再商品化法(家電リサイクル法)の対象となるものは、同法の定めに		
	・ 連結送水用 ・ 施工しない ・ 施工する	従って適切に処理し、その結果を書面をもって監督員に報告する。		
	・連結散水用 ・施工しない ・施工する 13 予備品等	※ 機器表特記による。		
9 その他	水圧試験及び消防用設備等の機能等についての試験基準に基づく外観試験及び性能試験	・ 空気調和機等又はフィルターキャンバーの装着枚数の () %を予備品(枠付)		
	を行う。			
		として納める。		
1 処理種別	・ 小規模合併処理 ・ 合併処理 ・ 単独処理槽 (1) ダクト	低圧ダクト (・ スパイラルダクト ・ コーナーボルト工法 (・ 共板 ・ スライド) (SUS型)		
	・放流水質 (・BOD mg/以下 ・COD mg/以下	・ アングル工法) とする。		
	· T - N mg/以下 · T - P mg/以下) 換	厨房系統の排気用ダクトは標準仕様書よりも一番手厚いものを使用する。		
净 2 構造	・ 分離接触ばっ気方式・・ 長時間ばっ気方式・・ 分離ばっ気方式	厨房用ダクトはアングルフランジエ法とする。		
14		・グラスウールダクト(円形ダクト)(注:火気使用室、多湿箇所は使用不可)		
化 3 形式·容量	・ ユ ニ ッ ト型 (型 人槽 /日) 2 風量測定口	取付位置は (・図示した位置・・遠心送風機吐出ダクト又は吸込ダクト		
	• 現場施工型 (人槽 /日) 設	・ 外気取入れダクト) とする。		
│ │ 槽 │ 4 排水方式	- ・ 自然排水 ・ ポンプ排水 ()) 3 ダンパー	空気調和設備の当該項目による。		
5 マンホール	・ MHA型・ MHB型・ 製造者の規格品・ 排気ダクトのシール	→ 浴室 (シャワー室、脱衣室を含む) 系統		
	1 用 ()			
設 6 その他	工事竣工後、6ヶ月間は試運転調整とし、 5 チャンバー	空気調和設備の当該項目による。		
	処理水試験の報告書を作成し、浄化槽法による法定検査を受注者の責任において受ける。 6 保温	下記ダクトの保温を行う。		福山地区消防組合水上消防署内部改修
借	槽の水張り試験及び配管の満水、水圧、通水、空気圧試験を行う。	・ 全熱交換器用のダクト (保温の厚さ25㎜、範囲は図示よる。)		
VIFI	無償保守点検期間中の消耗薬剤については、受注者において準備し、期間終了後の引継時	・ (・厨房・湯沸室・) のダクト(仕様はh・(イ)・VII とし範囲は図示による。)		機 械 設 備 工 事 特 記 仕 様 書 No. 2
	までに必要薬剤名やその量を報告する。	・ (・) の が う ト () の が う ト (1 (2025年 7月
	O CITARAMI CVECTNI / TV 0			福山市建設局建築部設備課
		• EAダクト 外壁より 1 m (保温の厚さ 2 5 mm)		田山山た区内在木印以拥挤

設計年月日

2025年 7月


福山市工事区		分	表		4		区分		分		区分		分			区分	
1. 区分は設計図書に明記なき限り、※印のついたものを適用す	⁻ る。				*	項目	聲 │ 電 │ 給 │ 空 │	<u>?</u>	項目	電給排	空	ガ	昇 降 転	項目	車 電	給 空 : 排	ガ <i>事</i>
2. 複数の区分が適用となる場合は、関連工事別に施工する。					*	· · ·	5	ス 機	築	気水	調	ス	機	第	秦 気	水 調 :	スーキ
分			区分			1. 防火(煙)シャッター及び自動閉鎖装置の製作及び設置 ※	•		1. 湧水槽、蓄熱槽等のRC造躯体、断熱層、内外の防水及び仕上げ ※				1 2	1. 昇降路内ピットの防水、集水桝の製作及び設置 ※	*		
項目	建	電	空	ガ	昇降。	2. 同上用連動制御器と感知器の製作・設置及び電気配管配線工事	*		2. 同上マンホール蓋及びタラップの設置 ※				显	2. 昇降路内点検用タラップの製作及び設置 ※	*		
類	築	気力	K I I I I I I	ス	機	(表) 3. 防火戸の扉、枠の製作・設置(自動閉鎖装置用切り込み補強共) ※	(ツト 3. 屋内の排水溝、配管ピット、配線ピットの内外の防水及び仕上げ ※				—————————————————————————————————————	3. 出入り口三方枠取付け用下地鉄骨の設置(S造に限る) ※	*		
1. 建物内の機器類の基礎	*					4. 同上用自動閉鎖装置の製作・設置 ※	E		・マ 4. 同上付属蓋類及びタラップの設置 ※					4. 出入り口扉三方枠、沓摺の製作及び設置			;
1	置	* *	× ×	*	*	5. 同上用連動制御器及び感知器の製作・設置	*		ホ 5. 同上内設備配管類の架台の製作及び設置	* *	*	*		5. 同上枠廻り空隙の充填及び補修 ※	*		
設	*	* *	* *	*	*	6. 同上用自動閉鎖装置、連動制御器及び感知器の電気配管配線工事	*		ル 6. 屋内マンホールのRC造躯体、鋳鉄蓋及び化粧蓋の設置 ※					6. 軌条、中間ビーム、ブラケット等昇降路内の鋼製部材一式の製作			
礎 4. 同上アンカーボルト、箱入れ、埋込み設置、架台の製作及び設施	置	* *	× ×	*	*	7. 可動式防煙壁及び自動降下装置緩衝装置の製作・設置 ※	(# 7. 屋外マンホールのRC造躯体、鋳鉄蓋の設置 ※	* * *	*	*		× × × × × × × × × × × × × × × × × × ×	金物		*
		*				8. 同上用連動制御器、感知器の製作・設置及び電気配管配線工事	*		8. 屋外マンホールの化粧蓋の設置 ※	[7. 軌条、中間ビーム、ブラケット等昇降路内の鋼製部材一式の製作			
						9. 電動式排煙窓の開放装置の製作・設置及び二次側電気配管配線工事 ※	<u> </u>		9. 同上化粧蓋の仕上 ※	:				及び設置(S造を除く)			;
1. 設備機器類の取付け用インサート及び吊りボルトの製作及び設施	置	* *	« ×	*	*	10. 同上一次側電気配管配線工事	*		10. 浄化槽設備のRC造躯体、内外防水及び仕上げ ※	* *				8. 機械室天井フックの製作及び設置 (S造に限る) ※	*		+
2 鉄骨造の設備機器類吊り下げ用取付け金物の製作及び設置		* *	× ×	*	*	11. 電動シャッター、自動ドアなどの制御盤及び二次側電気配管配線工事 ※	4		11. 同上用マンホール蓋及びタラップの設置	**				9. 機械室天井フックの製作 (S造を除く)	-		
設 備 機 3. 設備機器類の取付け用下地補強		* *				12. 同上一次側電気配管配線工事	`		12. FRP製浄化槽等の設置 (RC造躯体は除く)	× ×				10. 同上の設置 ※	×.		
機 3. 政権機が扱いが用いる情報	*	* * *	* *	*	~	12. 向工一次侧电双配目配脉工争	*			*					· ·		_
類 付									13. 排水槽、浄化槽等の内外装置の設置	*	*			11. ホール押し釦、インジケーター、鋼索等の躯体開口の設置及び補強 ※	*		
下 地 ———————————————————————————————————									14. 湧水槽、蓄熱槽等用液面電極取付け座の設置 	*	自動制御設備のみ			12. 昇降路、ピット内の保守用コンセントの設置	*		
						1. 屋内、敷地内雨水排水工事(側溝等への放流を含む) ※	[15. 同上用各種満減水警報、液面電極棒取付け	*				13. 昇降機の制御盤及び二次側電気配管配線工事			;
1. 地中梁の連通管、通気管及び人通孔の製作、設置及び開口補強 3	*					非 			16. 同上電気配管配線工事	*				14. 同上一次側電気配管配線工事	*		
2. 地下室等の二重壁内の水抜き管の製作及び設置 躯	*				フ コ	水 工 2. 敷地内汚水、雑排水工事 事	*							15. 昇降路内の換気設備の設置			
体 貫 3. S、SRC造梁貫通鋼管スリーブの製作、設置及び開口補強 通	*					3. 屋内汚水、雑排水工事	* *	[16. 昇降路内の煙感知器の設置	*		
世 4. RC造梁貫通スリーブの製作及び設置	*	* *	* *	*	*	4. 下水道本管への接続(汚水・雑排水(雨水を除く))	*							17. 昇降路内の換気設備及び煙感知器の電気配管配線工事	*		
5. 同上開口補強	*					5. 玄関マット等の排水管 ※	[1. 自家発電設備用オイルタンク、サービスタンクの製作・設置	"				18. 昇降路外の遠方操作盤及び警報監視インターホン用電気配管配線工事	*		
6. 床や壁の貫通、半貫通部分のスリーブ、箱等の製作及び設置	*	* *	* *	*	*				1 O	**				19. 遠方操作盤、警報監視盤及びインターホンの設置及び調整			
7. 同上開口補強	*								覧 2. 同上用防油堤RC造躯体及び仕上げ ※	[
8. 各貫通穴あけ箇所の空隙充填及び補修	*	* *	× ×	*	*	1. 流し台、ガス台、戸棚及びフードの製作及び設置 ※	*		備 等 3. 自家発電設備用一次側給排水配管工事	*							
9. 防火区画、排煙区画床、壁貫通部処理	*	* *	* *	*	*	8 2. 同上給排水管及び排水金物の接続	*		4. 自家発電運転用給排気設備工事	*							
						更 ・ 3. 同上フードへのダクト接続	*	(5. 機器類付属制御盤の設置及び二次側電気配管配線工事	*	*	*	*			└───┴───┴─ 区分	
					—————————————————————————————————————	名 名 全 4. 洗面化粧台の製作及び設置 ※	:		6. 自動制御などの現場盤への電源接続	*			分	項 目 ^通	建 電	カブーラ	
						。	·		7. 設備用機器、付属制御盤への電源接続及び接地工事	*			類		· · · · · · · · · · · · · · · · · · ·	テインド	
1. 工場製作の床パネル、間仕切り壁類の開口、取付け枠の製作、 4 設置及び開口補強(下地補強を含む)	*				当	第 6. 同上陶製洗面器の設置(一体型を除く)			7. 改備/13/放伍、13/高师师鱼(22 电///33/00次 0 3 安心工事					1. カーテンレール、カーテンの設置	71	· F	
躯 体					—— 1	順 里	, **						1 4		•	*	_
以 2. 現場製作の床、間仕切り壁類、天井の補強を伴う開口及び開口補強外 (下地球) たのまい	*				· 当	室 7. ユニットバス・ユニットシャワー類の設置 ※							そ の	2. ブラインドボックス、カーテンボックスの設置 ※	*		
の (下地補強を含む) 貫 通						8. 同上給排水管接続	*		1. 一般換気扇(壁付型を含む)、全熱交換器の設置 1.1 一般換気扇(壁付型を含む)、全熱交換器の設置 ※※	:	*		——————————————————————————————————————	3. 電動ロールスクリーン、電動カーテンの設置		*	
3. 現場製作の床、間仕切り壁類、天井の補強を伴わない開口 開	*	* *	* *	*	*	9. 同上ダクト接続 	*	•	2. 同上用の取付枠の製作及び設置 空 回	t属 合	*			4. 電動ロールスクリーン、電動カーテンのスイッチの設置		*	
ロ 4. 間仕切り壁開口部の空隙充填及び補修 	*	* *	* *	*	*	10. 同上一次側電気配管配線	*		調 3. 同上電気配管配線工事 (スイッチ含む) 換	*				5. 同上二次側電気配管配線工事(本体・スイッチとの結線を除く)	*		
5. ブロック、れんがへの設備機器取付け用開口、取付け枠の製作、	. *					11. オストメイト対応トイレパック(既製品)			気 4. ユニットバスの換気扇の設置 設		*			6. 同上本体・スイッチとの結線		*	
設置及び開口補強						(汚物流し・シャワー・電気温水器・ライニング含む)			第 5. 同上一次側電気配管配線工事	*				7. 同上一次側電気配管配線工事	*		
6. ALC版、押出し成形セメント板、PC版類の設備機器取付け用開口	ı, "					12. 同上給排水管接続	*		6. 空調機器のスイッチの設置		*			8. 同上取付け用の開口及び補強 ※	*		
取付け枠の製作、設置及び開口補強	*					13. 同上一次側電気配管配線	*		7. 同上二次側電気配管工事	*				9. 電動ロールスクリーン、電動カーテンの取付け用下地補強 ※	*		
7. 床や壁の石材面の設備機器取付け用開口	*					14. 電気湯沸器、電気温水器、電磁ヒーターの設置	*		8. 同上二次側電気配線工事		*			10. ブラインドボックス等の電気配線用開口 ※	*		
8. 防火区画、排煙区画床、壁貫通部処理	*	* *	* *	*	*	15. 同上一次側電気配管配線	*		9. 同上一次側電気配管配線工事	*				11. 消火器 (発電設備及び変電設備に必要な消火器は電気設備工事)	*		
9. ユニットバスの換気扇の開口(メーカー規格外の場合)	*					16. 既製化粧鏡の設置 ※	(10. 防火(煙)ダンパーの製作及び設置		*			12. 消火器ボックスの設置 (発電設備及び変電設備分は電気設備工事) ※	* *		
1. 床、壁及び天井の点検口の製作及び設置	*					17. 特注化粧鏡の設置 ※	£		11. 同上一次側電気配管配線工事	*							
5 2. 外壁ガラリのチャンバーの製作及び設置	※ 接続を		*			18. 大便器等水平区画の耐火区画の製作及び設置	*										
点 検 3. 内壁等に取りつく吹出口、吸込口の製作及び設置	接続5	Z	*			19. 手すり ※	;		1. 消火栓ボックスの設置	***							
1						20. ベビーシート、ベビーチェアー、介助用ベッド ※	`		1 2								+
ラ リ	*		*						消	**							_
* 5. 各室建具ガラリの製作及び設置 	*					21. ペーパーホルダー	* **		会 3. 消火ポンプ起動制御盤の設置及び二次側電気配管配線工事	*							+
						22. 洗濯機パン			等 4. 同上一次側電気配管配線工事	*							+
						23. 同上給排水管接続			5. 排煙窓手動開放装置のリミットスイッチの設置 ※								
						24. 洗面器・衛生陶器の設置及び給排水管接続			6. 同上一次側電気配管配線工事	*		N/					\perp
									7. ガス漏れ警報設備	*		※ 警報器のみ の場合					
•	1	<u> </u>	ı	<u> </u>	1	- · · · · · · · · · · · · · · · · · · ·			· ·		ı			·	1		
月日・変更事項 									高橋啓之設計事務					工事名称 福山地区消防組合水上消防署内部改修	\ _ ==	- -	+
									福山巾建設局建梁部設備課 広島県福山市明神町2丁目7番35号 1級	級建築士事務所				給排水衛生ガ	ス設備	▲ 事 縮尺	
									TEL 084-920-9123 1 級 FAX 084-928-6000 (登)	X c 未 4 「特 登録 183507号) (→ 辿 । 椒 建 登 録 7233 ₹	- 木 ユ 号) (☆ 岬 । 椒 建 梁 : 登 録 2832号) 	: 図面名称 エ 事 区 分 表 高橋 啓之		_	2

工事場所:福山市箕沖町135番地

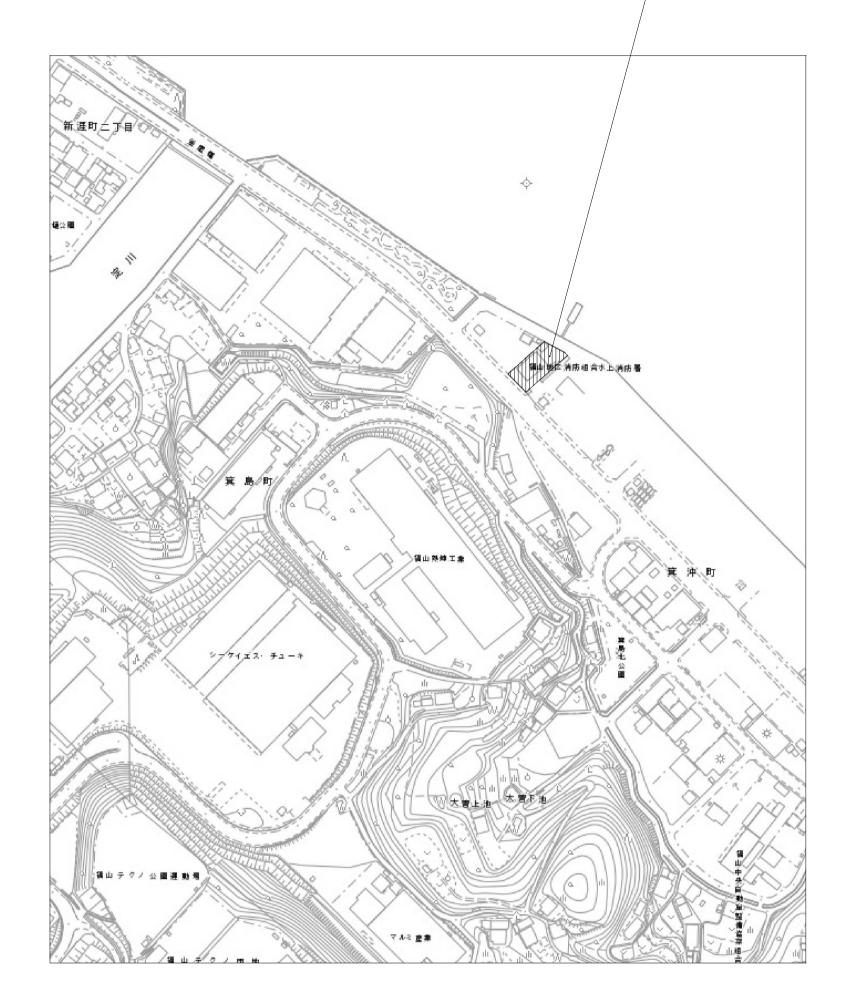


附近見取図 S=No Scale

施設名	福山地区消防組合水上消防署
建物 概 要	構造規模:RC造 2階建 敷地面積:1,097.04㎡ 1階面積: 295.52㎡ 2階面積: 140.21㎡ PH階面積: 34.84㎡ 延べ面積: 470.57㎡
改修内容	【内部改修】 内部:(1階)仮眠室を個室化改修、更衣室、前室新設 浴室をシャワールームに改修 2階便所改修に伴う待機室の天井改修 建具改修
	(2階)便所の内装改修、洋式化改修

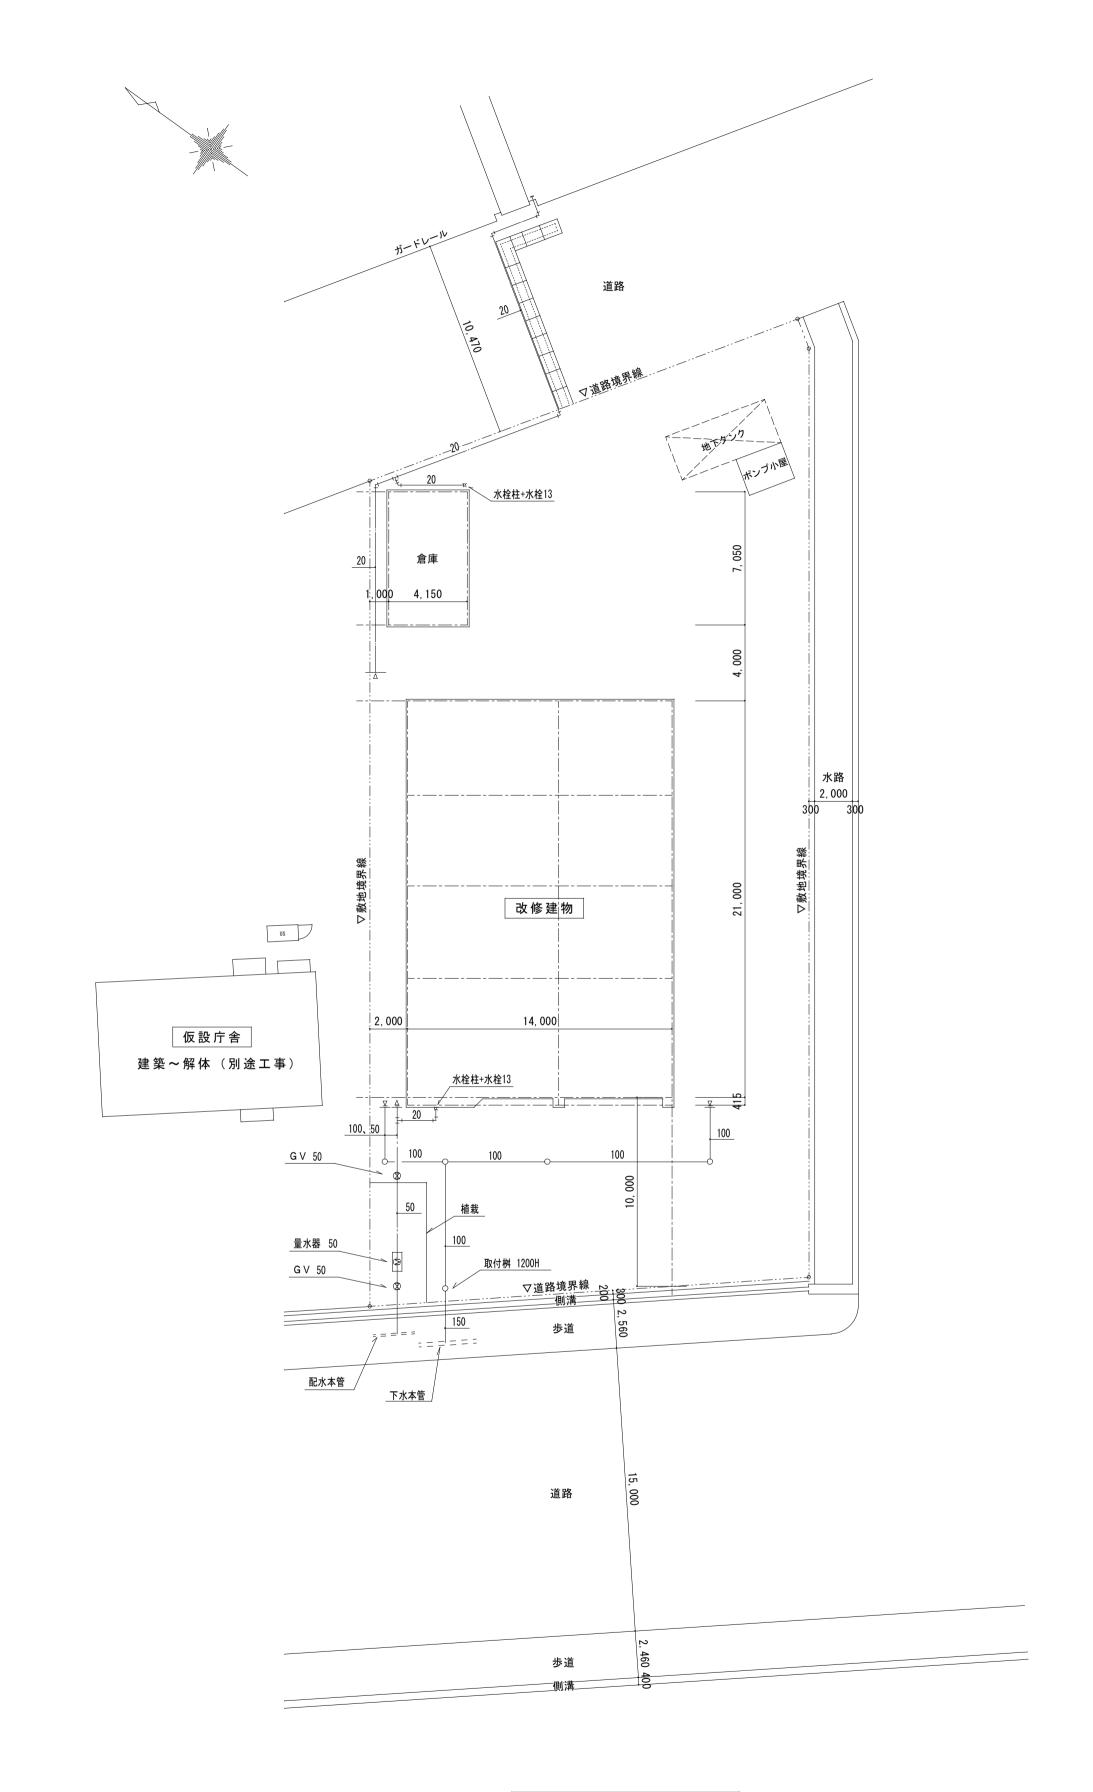

配置図 S=1/200 ※配置図記載の給排水配管は現況配管を示す。

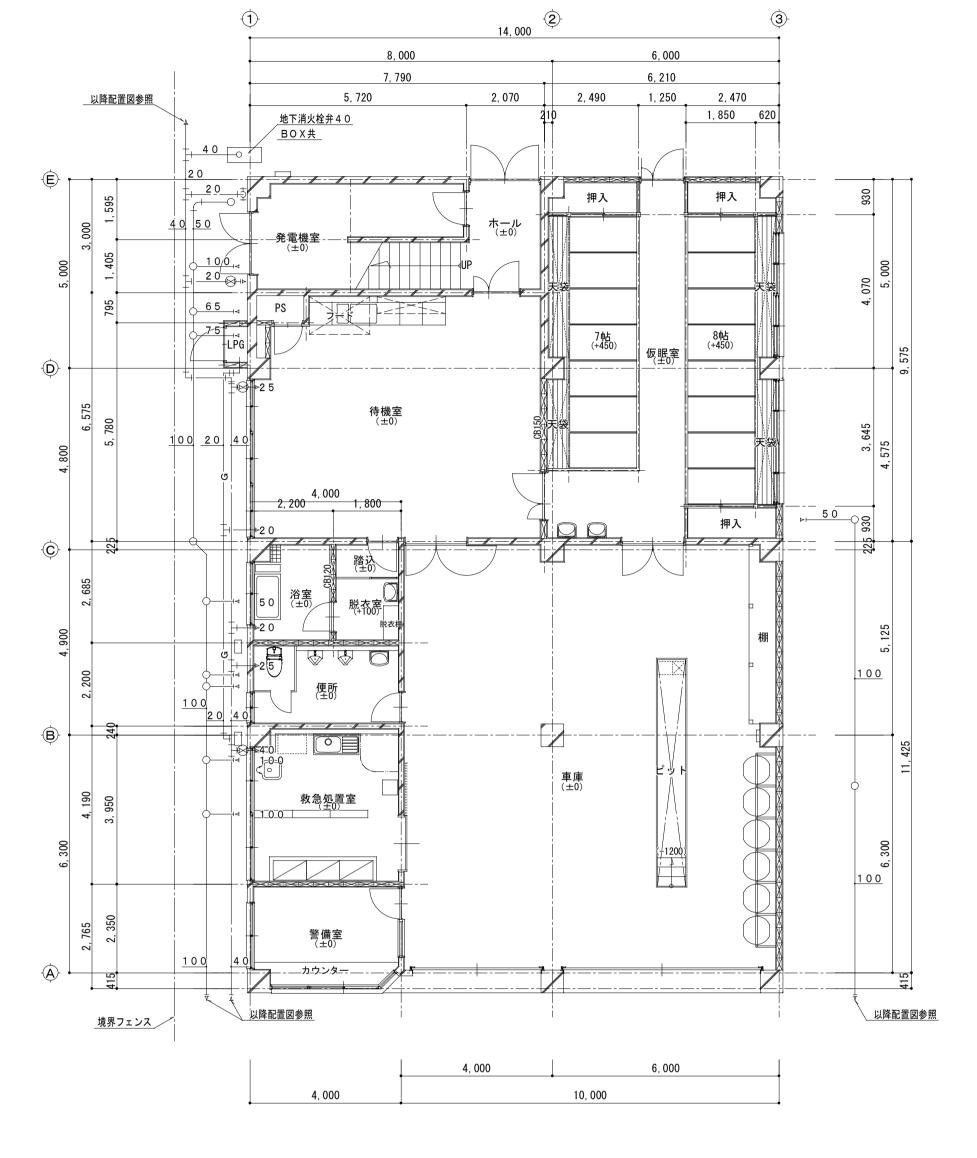

(改修前) 1階屋外配管図 S=1:100

凡 例		
	現況給水管	(V P)
——	現況ガス管	(P L S)
	現況排水管	(VP,VU)

変更年月日・変更事項

2, 400 1, 425 2, 385 - Total Control Contro 壁面収納 壁面収納 1-20-E 40 50 _____6_5______ PS 壁面収納___壁面収納 通路 壁面収納 壁面収納 壁面収納 個室④ 100 20 40 更衣室(±0) 既設屋外排水管 1 0 0 A シャワー室排水: 桝切込み接続 9 0 Y・1 0 0 A・1 5 0 Φ - 5 2 5 H 塩ビ製蓋・1 5 0 Φ הלגים -ילגים この区間の屋外排水 100A改修 既設屋外排水管100日に 本工事とする。 100 20 4 0 車庫 (±0) 既設給水管分岐40×20 GV-20(BOX共) (別途仮庁舎建設工事) 仮庁舎解体時現況復旧は 本工事とする。 100 4,000

8,000

14,000

6,000


凡 例		
	改修排水管	(V P, V U)
	既設給水管	(VP)
G	既設ガス管	(PLS)
	既設排水管	(V P, V U)


A3版(50%) 福 山 地 区 消 防 組 合 水 上 消 防 署 内 部 改 修 給 排 水 衛 生 ガ ス 設 備 工 事 図面番号 高橋啓之設計事務所 M-05広島県福山市明神町2丁目7番35号 1級建築士事務所 登録第23(1)-1408号 設計年月日 1級建築士 構造 1級建築士 設備 1級建築士 (登録183507号) (登録7233号) (登録2832号) **髙橋 啓之** TEL 084-920-9123 図面名称 1 階屋外配管図 (改修前)(改修後) 1:100 2025年 7月 FAX 084-928-6000


A2版(71%)


(改修後) 1階屋外配管図 S=1:100

改 修 後

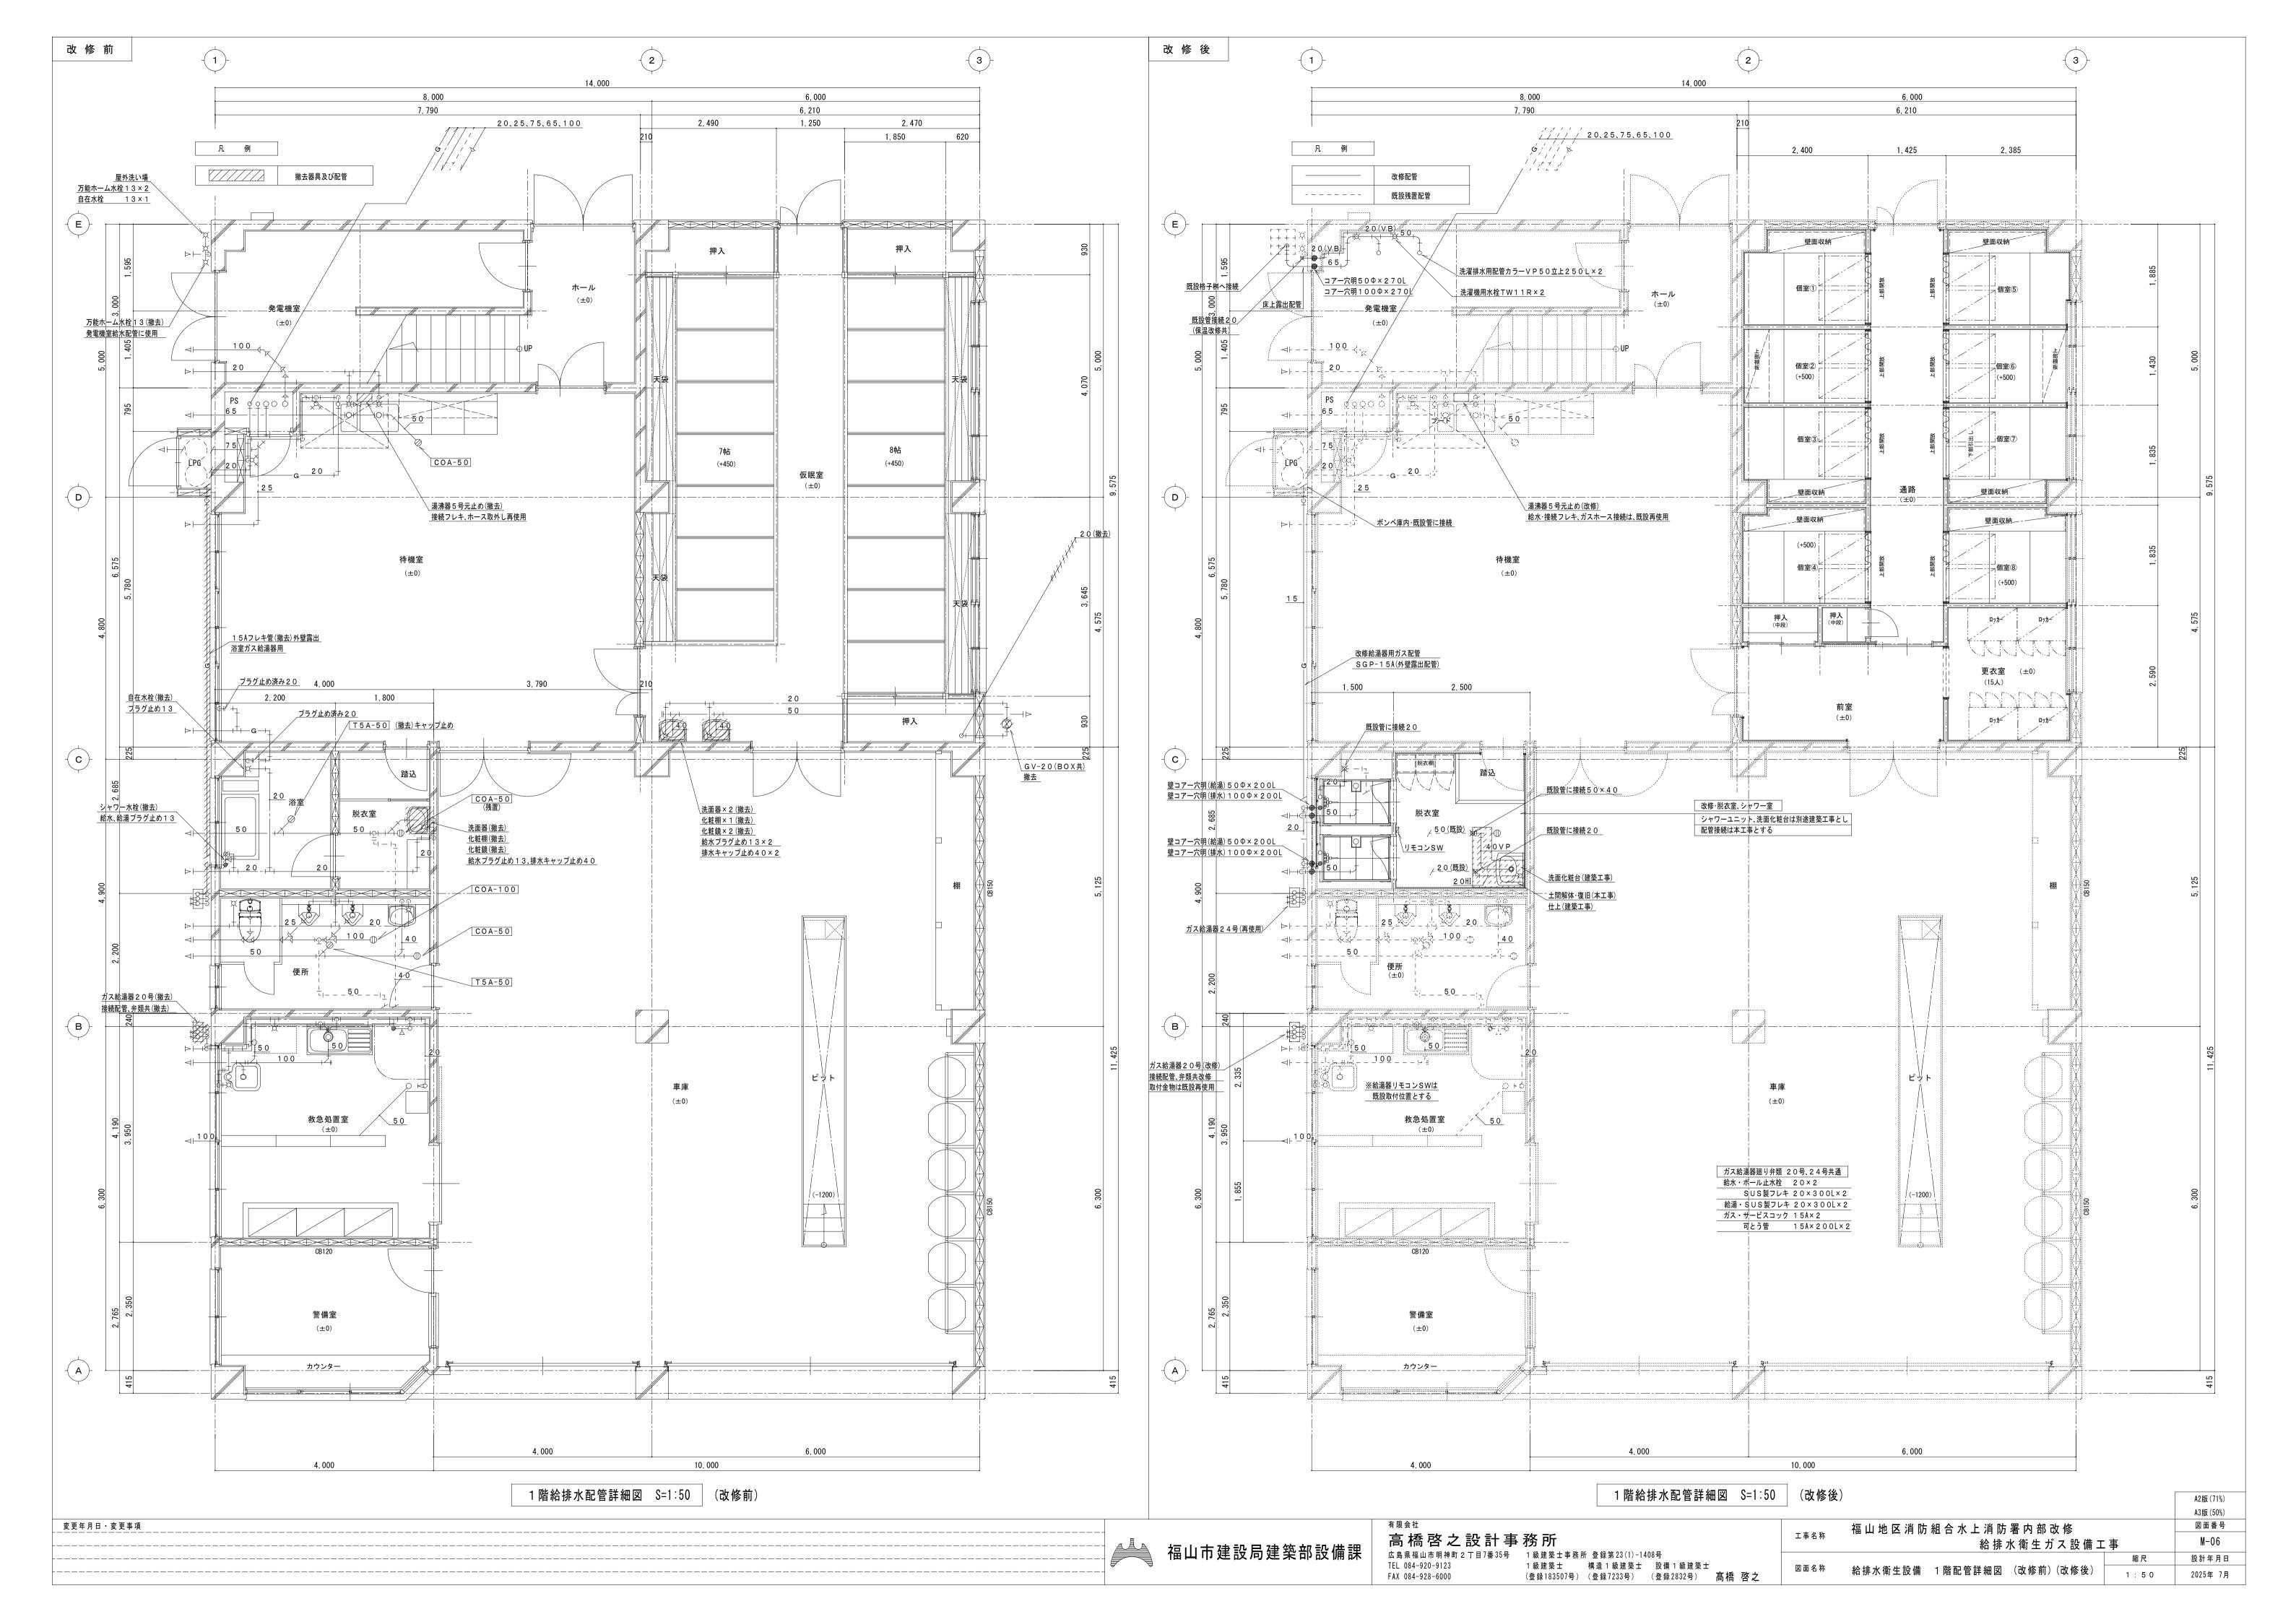

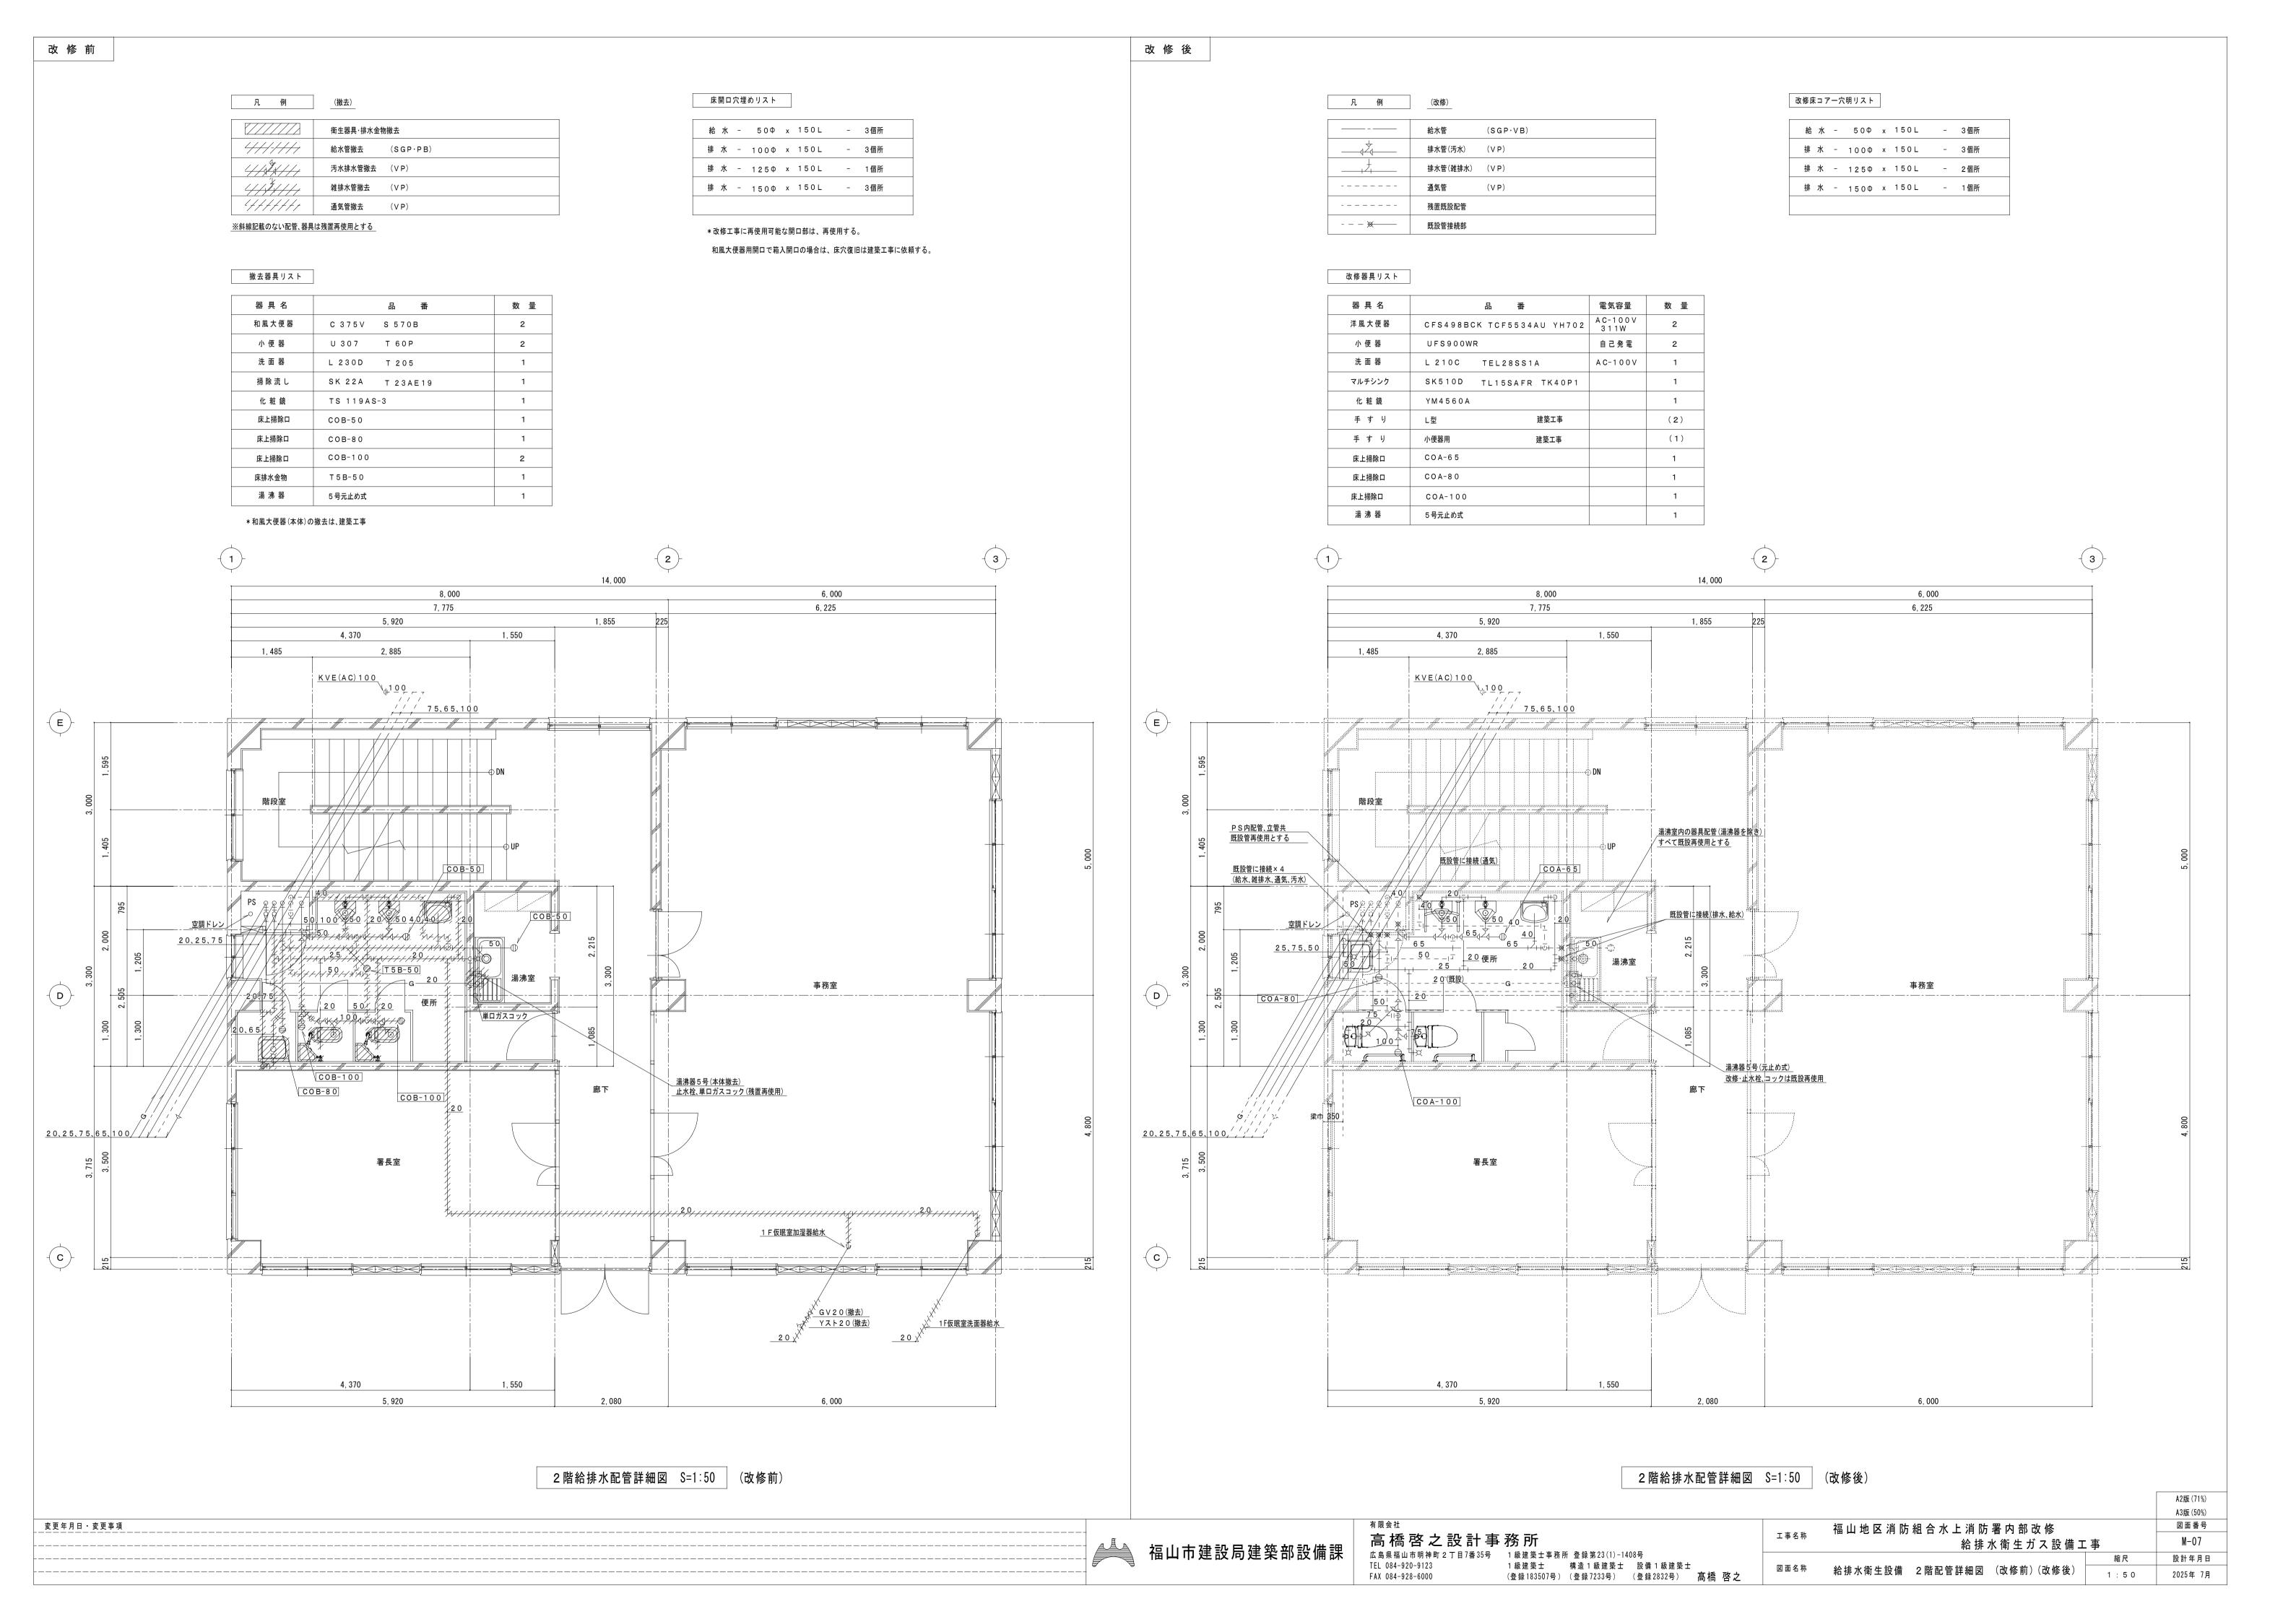

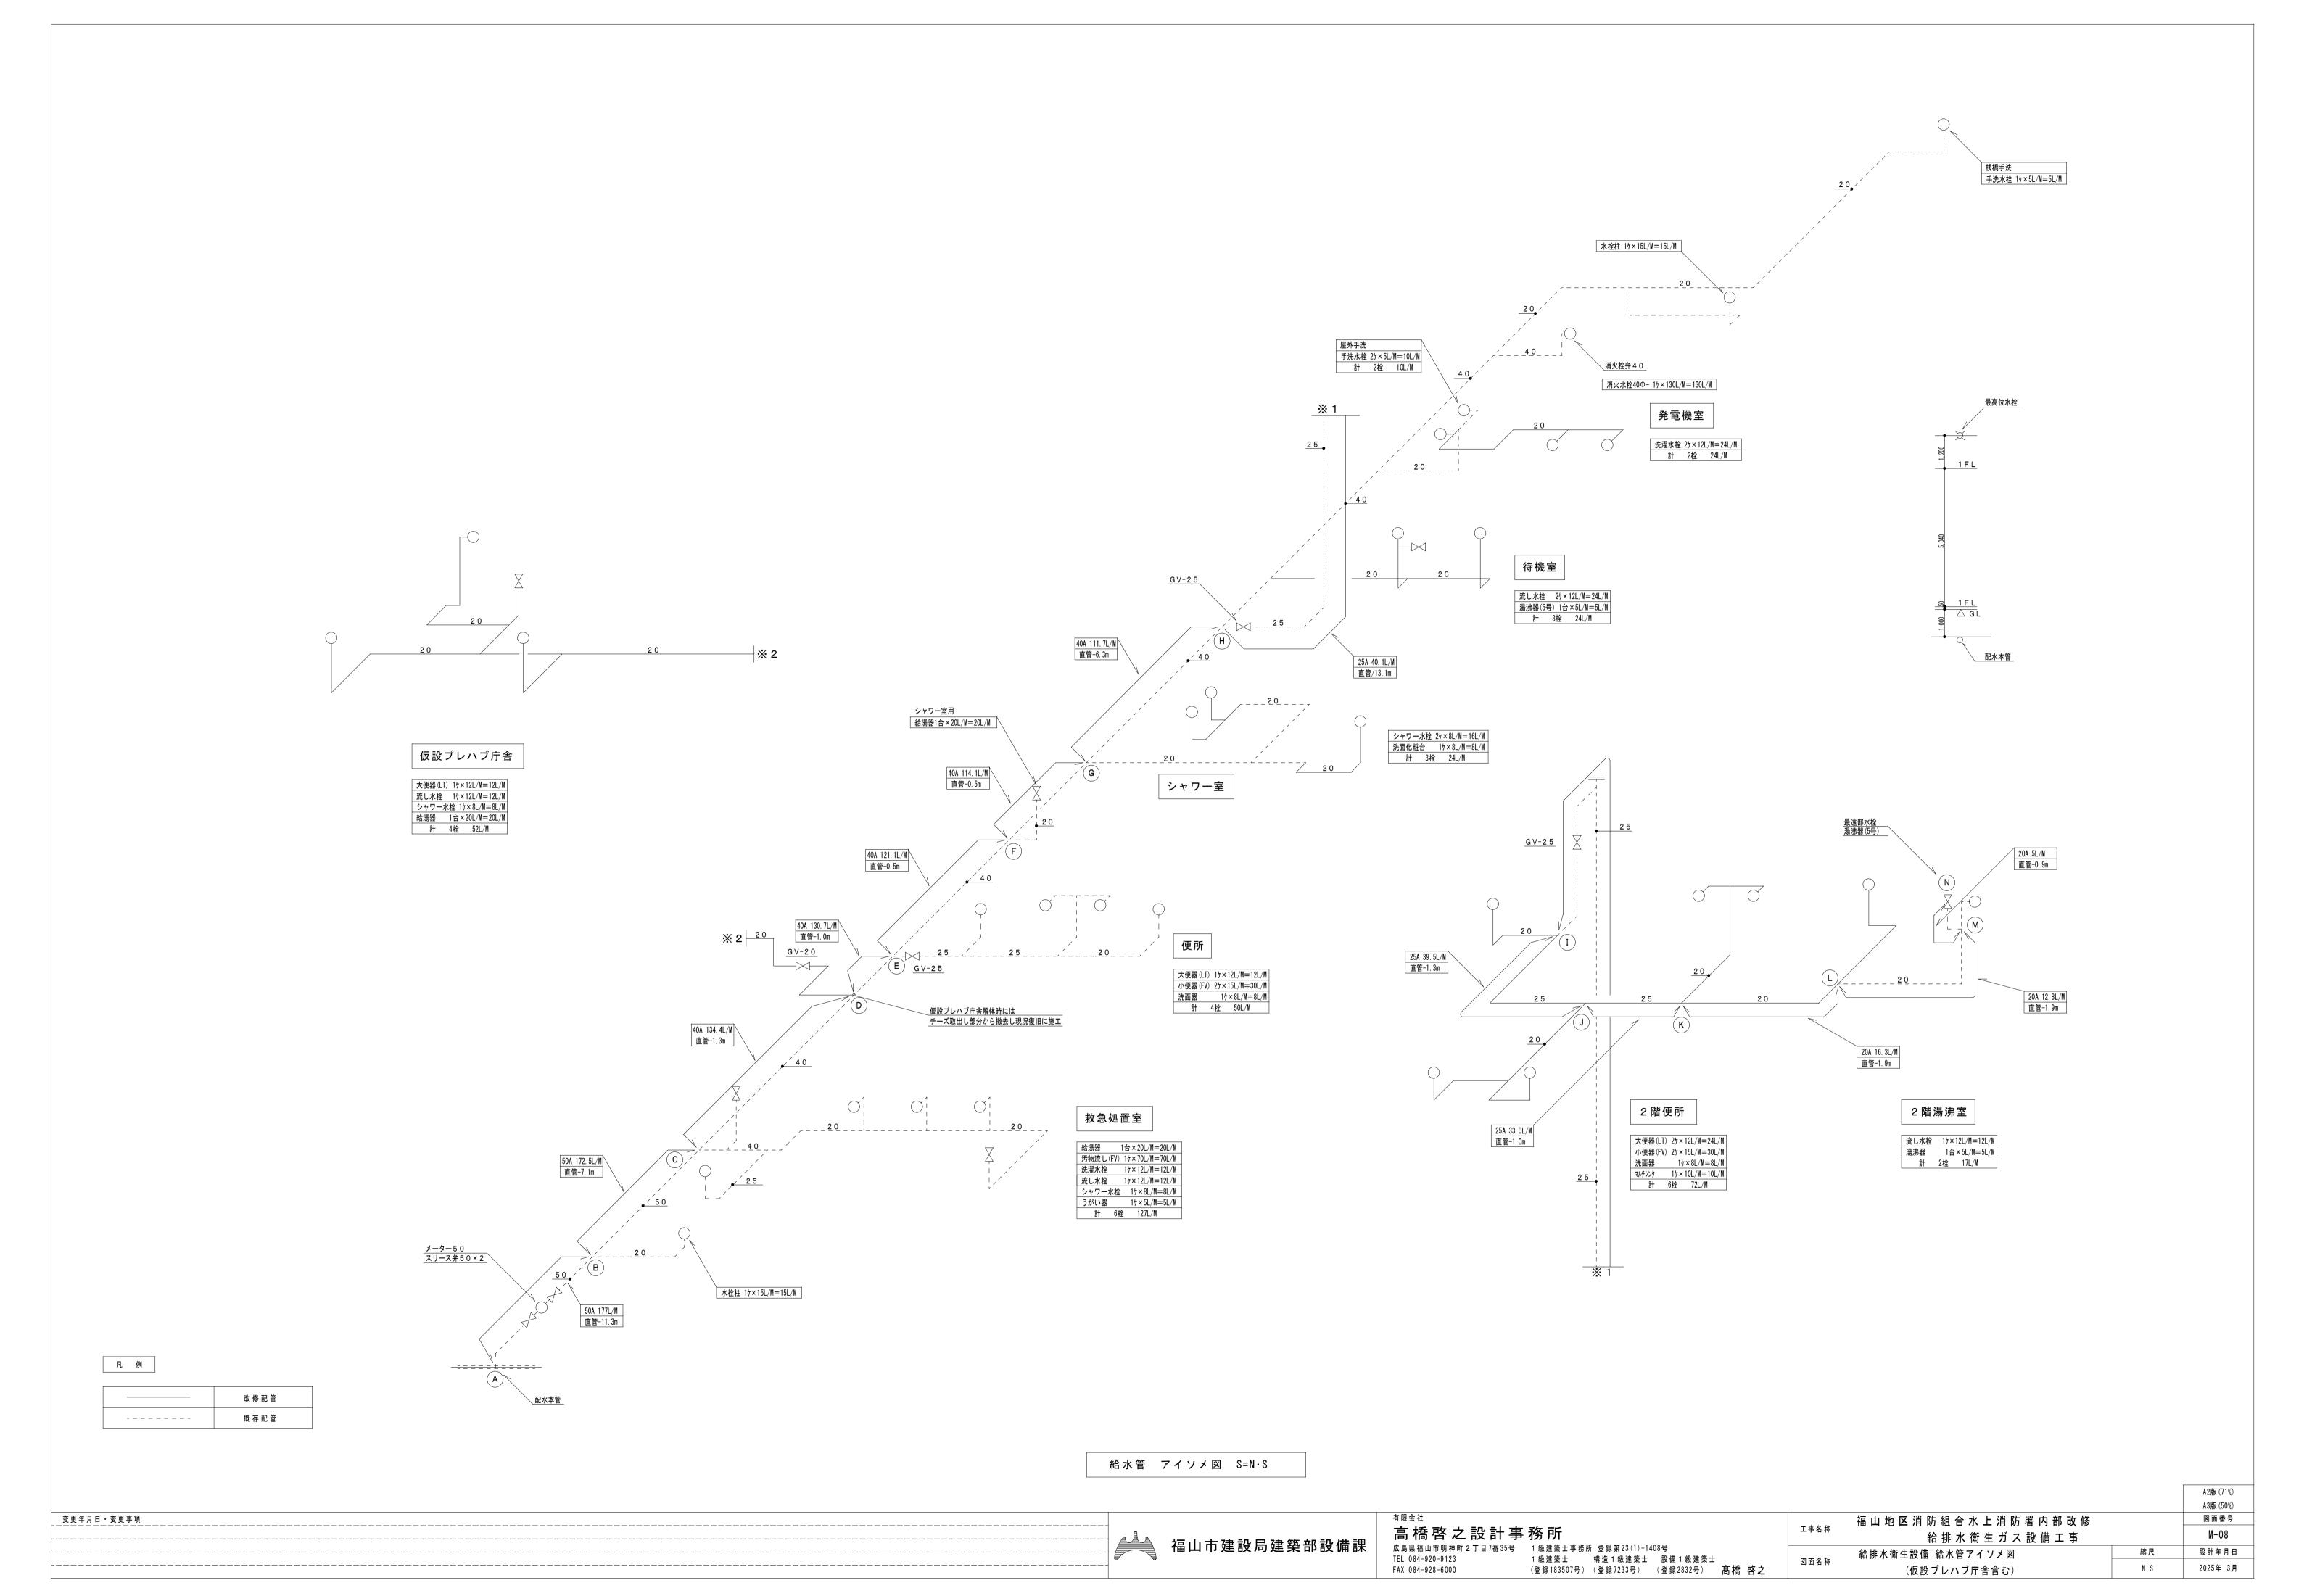

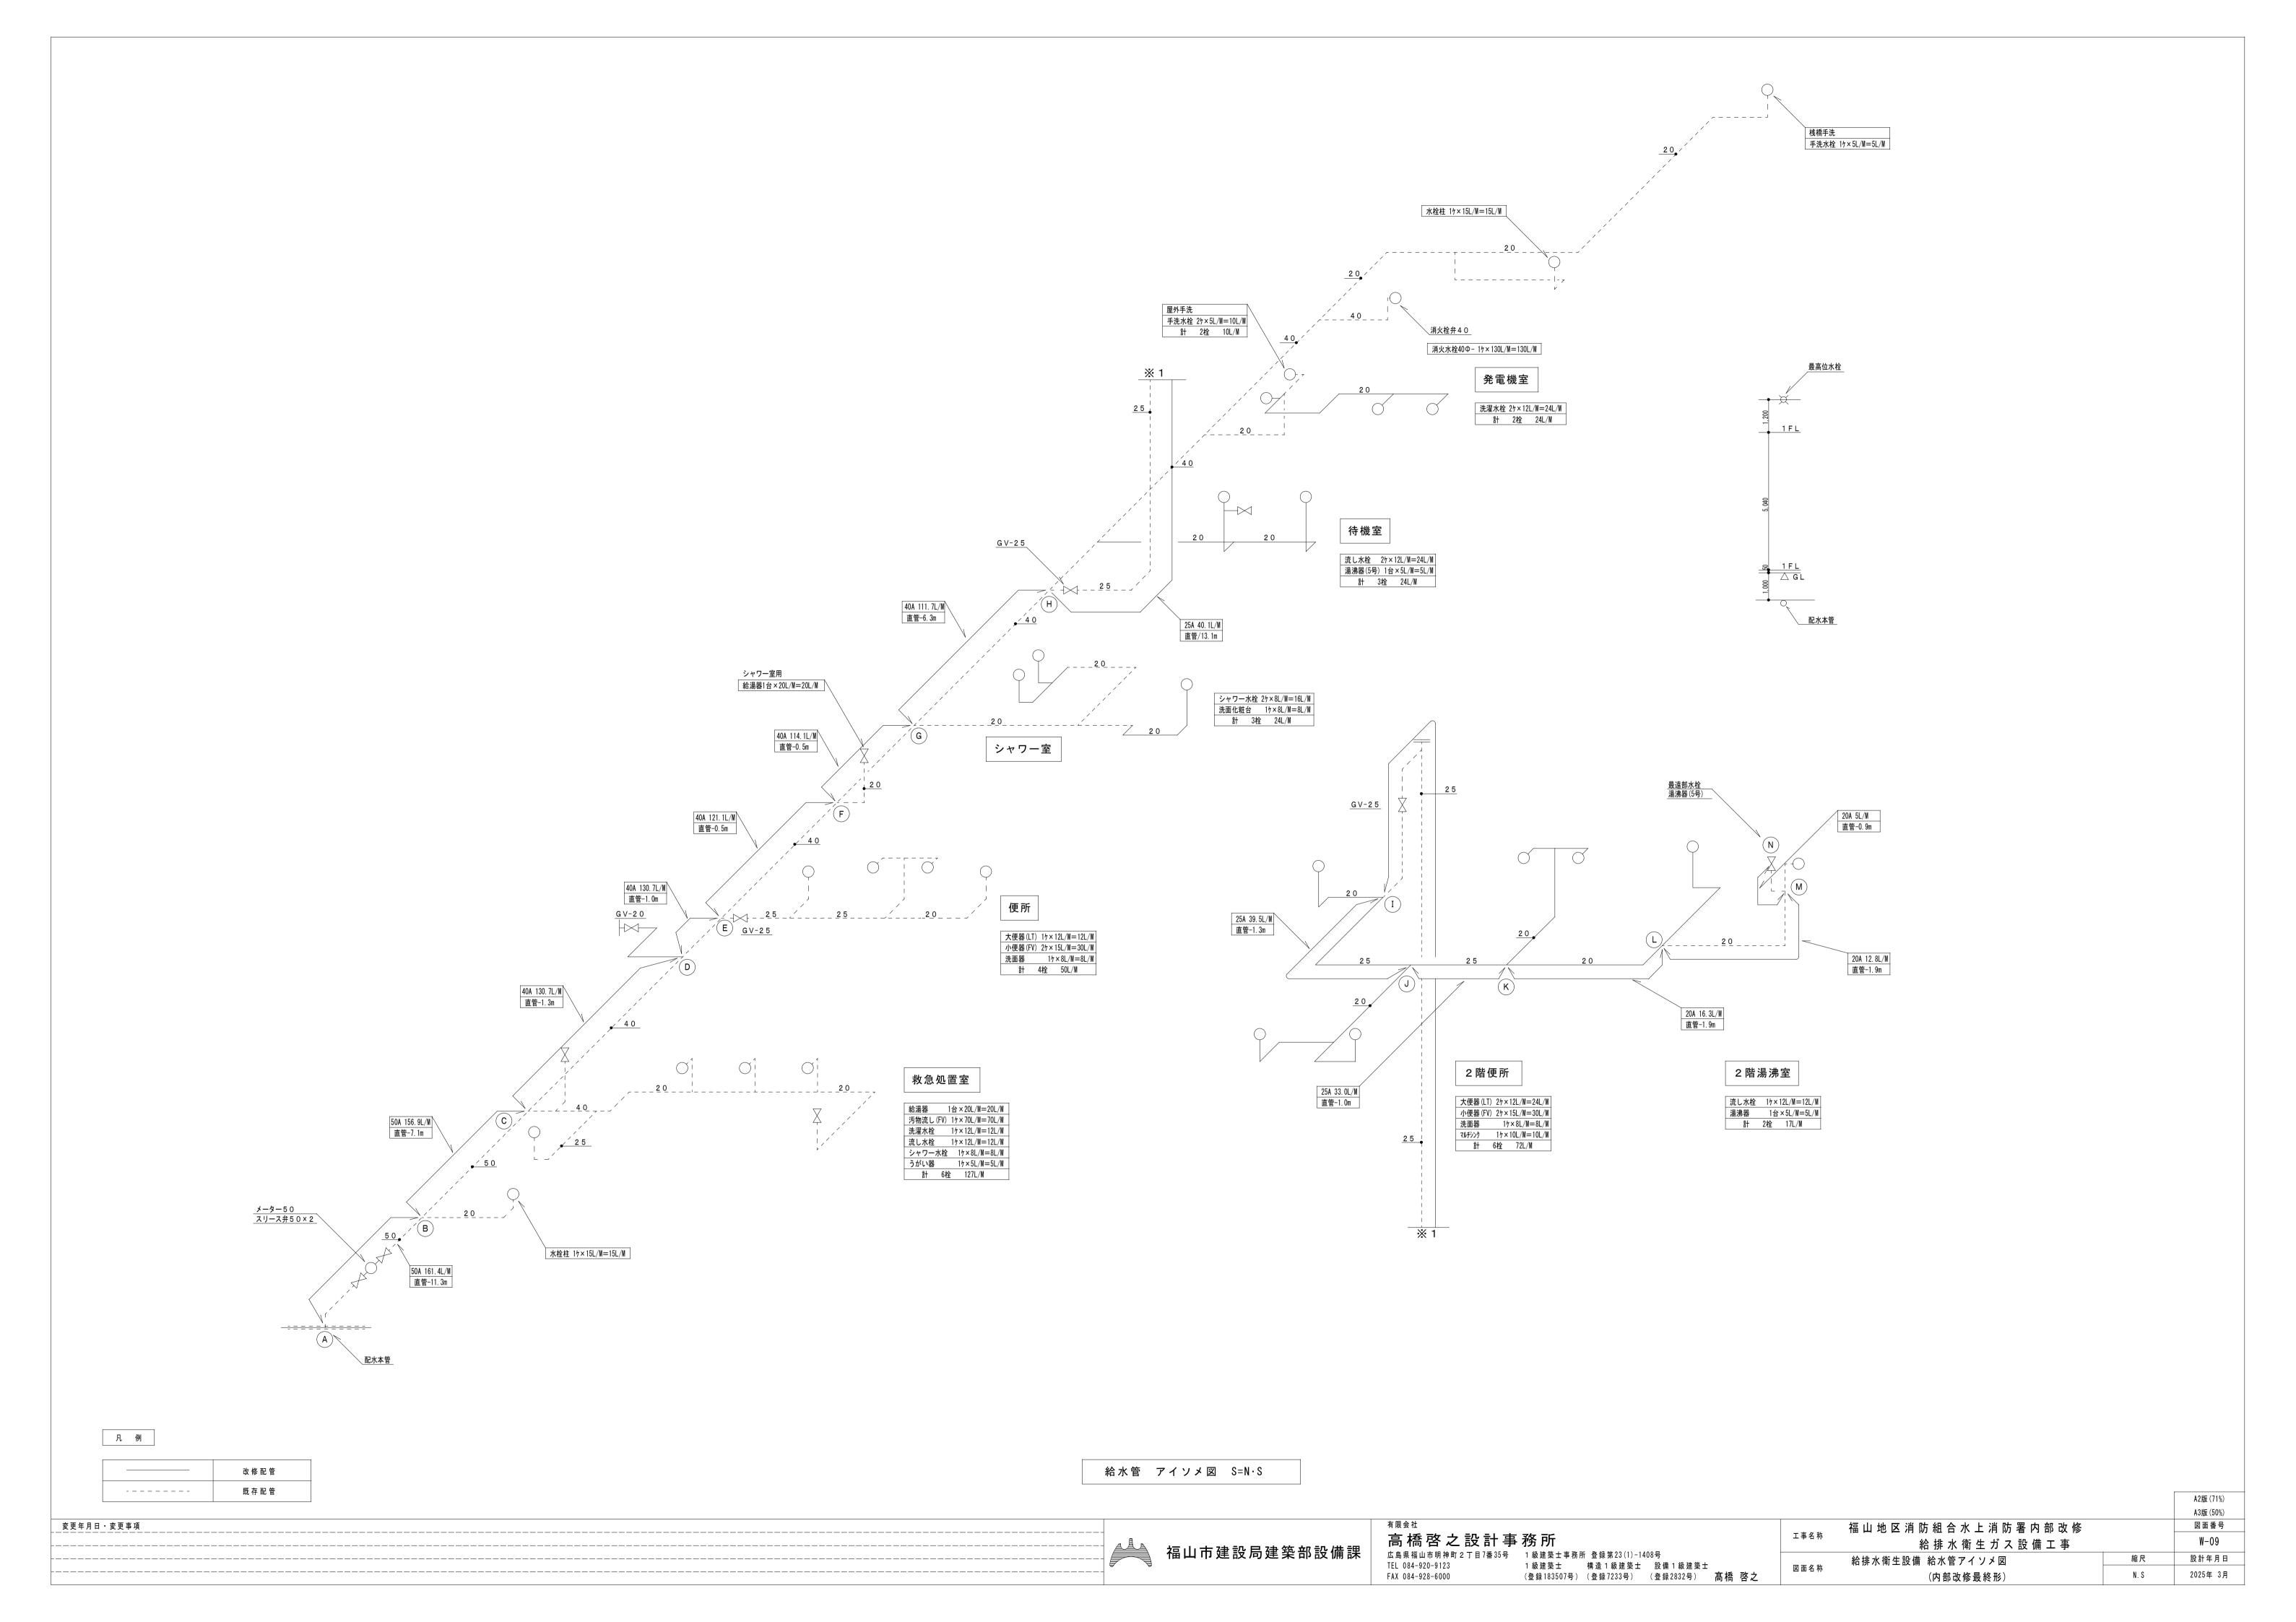


変更年月日・変更事項

冷暖房設備 改修仕様書

室 名	改 修 内 容	数
待 機 室	天井改修に伴うエアコンパネル取外し	2台
	天井カセット型エアコン(標準ペア) C:7.1KW	
	パネルは清掃を行い再取付	
	取外し前には運転確認を行うこと	
	屋外機・冷媒配管・ドレン配管は残置再使用	
	リモコンスイッチ取外し 露出モール撤去共	2組
	配線は再使用	
仮 眠 室	内部建築改修に伴うエアコンパネル取外し	2台
	天井カセット型エアコン(ツインマルチ) C:12.5KW(6.3kw×2)	
	パネルは清掃を行い再取付	
	取外し前には運転確認を行うこと	
	屋外機・冷媒配管・ドレン配管は残置再使用	
	リモコンスイッチ取外し 露出モール撤去共	1組
	配線は再使用	
	加湿器撤去	1組
	天吊形(ウェットマスターWMBN-300)	
	ドレン配管切り離しキャップ止め	
	給水配管撤去(衛生設備)	
救急処置室	壁掛型エアコン 現況のまま再使用	各1組
警 備 室	屋内機・屋外機・冷媒配管・ドレン配管すべて再使用	

桑気設備	改修仕様書	
室 名	改 修 内 容	数
持機 室	排気フード用有圧換気扇撤去	1 台
	有圧換気扇400φ×2610m3/h×50W-1φ100V	
	排気フード・排気ダクトは残置再使用	
	屋外ウェザーカバーは残置再使用	
	天井改修に伴う全熱交換換気扇用制気口取外し	各1個
	給気ユニット 380□ 取外し	
	吸込口 400×200 取外し	
	制気口は清掃を行い再取付	
	全熱交換換気扇本体・ダクト・屋外VCは残置再使用	
豆眠 室	内部建築改修に伴う全熱交換換気扇用制気口取外し	各1個
	給気ユニット 380□ 取外し	
	吸込口 400×200 取外し	
	制気口は清掃を行い再取付	
	全熱交換換気扇本体・ダクト・屋外VCは残置再使用	
	内部建築改修に伴う換気扇グリル取外し	1台
	天井扇グリル 390口 取外し	
室	壁付換気扇 200 Φ 撤去 屋外ウェザーカバー残置	1台
	開口閉塞はSUS製鋼板取付	
更所	壁付換気扇 200 ϕ 残置再使用	1台

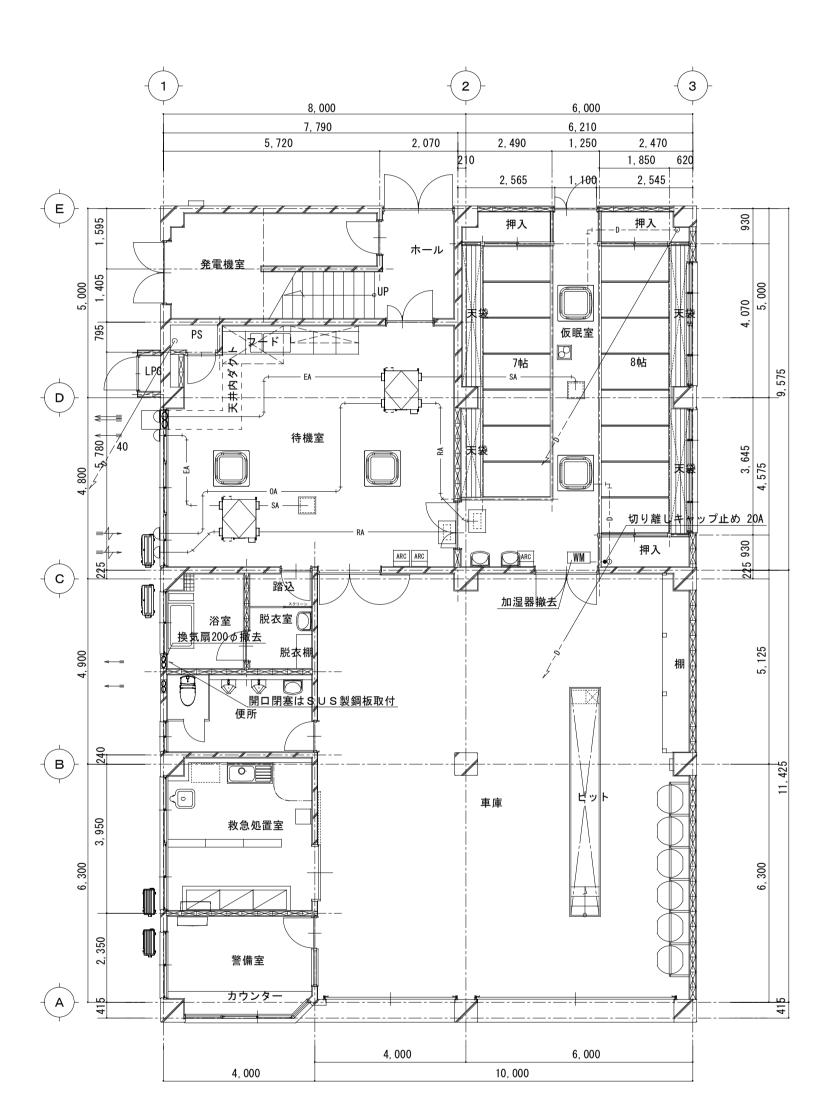


(改修前) 冷暖房換気設備 1階平面図 S=1∶100

改修仕様書	
改 修 内 容	数
天井改修に伴うエアコンパネル再取付	2台
天井カセット型エアコン(標準ペア) C:7.1KW	
パネルは清掃を行い再取付	
本体レベル調整	
屋外機・冷媒配管・ドレン配管は残置再使用	
再取付後には運転確認を行うこと	
天井開口補強は建築工事	
リモコンスイッチ再取付 露出モール新設共 配線は再使用	2 組
内部建築改修に伴うエアコンパネル再取付	2 台
天井カセット型エアコン(ツインマルチ) C:12.5KW(6.3kw×2)	
パネルは清掃を行い再取付	
本体レベル調整	
屋外機・冷媒配管・ドレン配管は残置再使用	
再取付後には運転確認を行うこと	
天井開口補強は建築工事	

リモコンスイッチ再取付 露出メタルモール新設共

配線は再使用

室 名	改 修 内 容	数
待 機 室	排気フード用有圧換気扇新設	1 ·
	有圧換気扇400φ×2610m3/h×50W-1φ100V	
	排気フード・排気ダクトは残置再使用	
	屋外ウェザーカバーは残置再使用	
	天井改修に伴う全熱交換換気扇用制気口再取付	各1
	給気ユニット 380□ 再取付	
	吸込口 400×200 再取付	
	制気口は清掃を行い再取付	
	全熱交換換気扇本体・ダクト・屋外VCは残置再使用	
仮 眠 室	内部建築改修に伴う全熱交換換気扇用制気口再取付	各1
	給気ユニット 380□ 再取付	
	吸込口 400×200 再取付	
	制気口は清掃を行い再取付	
	全熱交換換気扇本体・ダクト・屋外VCは残置再使用	
	内部建築改修に伴う換気扇グリル再取付	1
	天井扇グリル 390口 清掃を行い再取付	
シャワー	天井換気扇 新設	2
,	天井換気扇 サニタリー用低騒音形 100φ×60 m3/h×30 Pa	
	S∪S製ダクト100φ新設	
	S U S 製深形フード100 φ 新設	
	外壁開口(ダイヤモンドコア抜き125φ×200L	

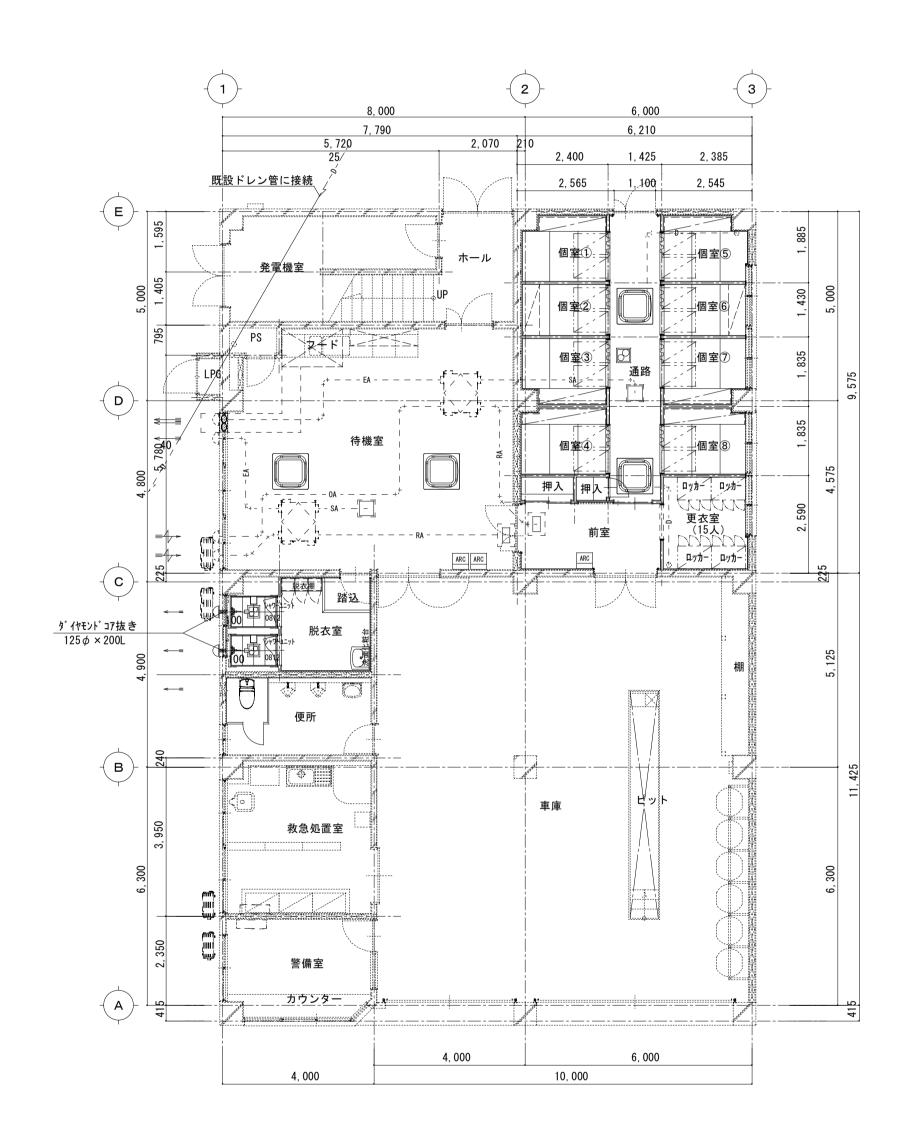

(改修後) 冷暖房換気設備 1階平面図 S=1∶100 ※破線部は既存を示す

福山市建設局建築部設備課

				_	
					A2版 (71%)
					A3版 (50%)
	有限会社		福山地区消防組合水上消防署内部改修		図面番号
	高橋啓之設計事務所	工事名称	給排水衛生ガス設備工事	=	M-10
•	広島県福山市明神町2丁目7番35号 1 級建築士事務所 登録第23(1)-1408号			縮尺	設計年月日
	TEL 084-920-9123 1 級建築士 構造 1 級建築士 設備 1 級建築士 FAX 084-928-6000 (登録183507号)(登録7233号)(登録2832号) 髙橋 啓之	図面名称	冷暖房換気設備 1階平面図	1:100	2025年 7月


変更年月日・変更事項

冷暖房設備 改修仕様書

室 名	改 修 内 容	数
署長室	便所改修に伴うエアコンドレン配管の盛替	1式
	天井カセット型エアコン(標準ペア) C:7.1KW	
	エアコン本体は残置再使用	
	屋外機・冷媒配管は残置再使用	
	図示部分のドレン配管撤去	
		_
事務室	床置型エアコン 現況のまま再使用	2 台
	屋外機・冷媒配管・ドレン配管も残置再使用	

換気設備 改修仕様書

室	名		改 修 内 容	数
便	所	壁付換気扇	200φ残置再使用	1 台

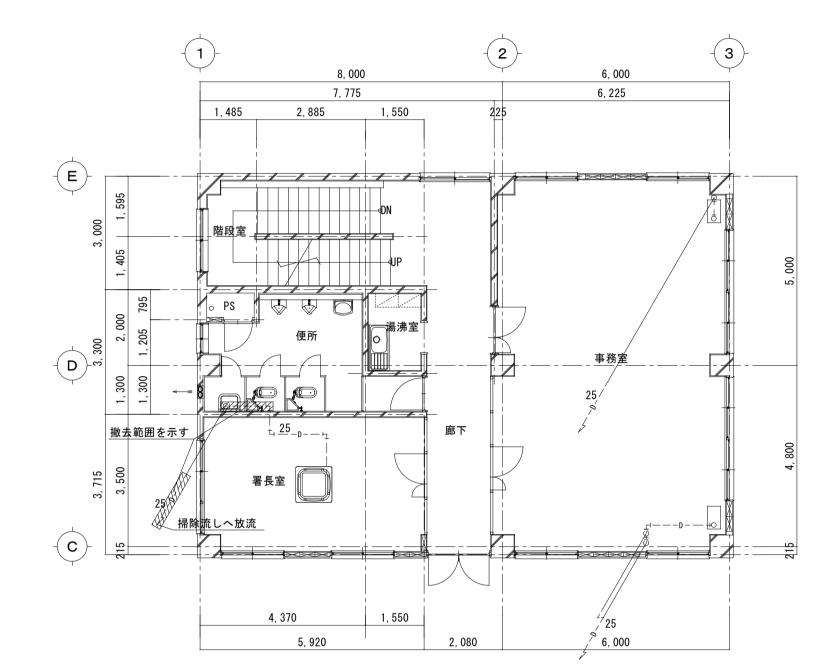

(改修前) 冷暖房換気設備 2階平面図 S=1:100

室 名	改 修 内 容	数
署 長 室	便所改修に伴うエアコンドレン配管の盛替	1 🗉
	天井カセット型エアコン(標準ペア) C∶7.1KW	
	エアコン本体は残置再使用	
	屋外機・冷媒配管は残置再使用	
	図示部分のドレン配管盛替新設	
	ドレン配管立下以降は 1 階平面図参照	

冷暖房設備 改修仕様書

	8, 000 7, 775 1, 485 2, 885	1, 550	1, 855 22	6, 000	3
5 3, 300 3, 000 1, 300 2, 000 1, 405 1, 595 1, 300 1, 205 795	PS 便所 () 上	DN UP	廊下	事務產	4, 800
3,715	署長室 (編集) 1 1 1 1 1 1 1 1 1	1, 550	2, 080	6, 000	215

						A2版 (71%)	ĺ
						A3版 (50%)	
	有限会社			福山地区消防組合水上消防署内部改修		図面番号	1
山市建設局建築部設備課	高橋啓之設計事		工事名称	給排水衛生ガス設		W-11	
	FAX 084-928-6000	(登録183507号) (登録7233号) (登録2832号) 髙橋	啓之 図面名称	冷暖房換気設備 2階平面図	1 : 1 0 0	2025年 7月	

(改修後) 冷暖房換気設備 2階平面図 S=1:100 ※破線部は既存を示す

参考数量書

§工事名称 福山地区消防組合水上消防署内部改修給排水衛生ガス設備工事

§工事場所 福山市箕沖町135番地

特記事項

- 1 この数量書は、福山市建設工事請負契約約款1条に定める「設計図書」ではなく 参考数量です。従って、契約後の変更等を含意するものではありません。
- 2 数量の算出は次の基準によっています。
 - ※「建築数量積算基準·同解説」 (建築工事積算研究会制定)
 - ※ 「建築設備数量積算基準·同解説」 (国土交通省大臣官房官庁営繕部監修)

設 計 書

工事名称 福山地区消防組合水上消防署内部改修給排水衛生ガス設備工事

工事場所 福山市箕沖町135番地

[【]工事概要】 ・内部改修給排水衛生ガス設備工事 一式

工事費内訳

1

		1						
名	称	数	量	単位	金	額	備	考
直接工事費								
直接 工事費								
			1	式				
計								
共通費								
共通仮設費								
			1					
現場管理費				式				
			1	_15				
一般管理費等				式				
321223			1					
計				走				
н								
T 声 体 + 2								
□事価格			1					
肖費税等相当額			1				消費税率 10 %	
			-	式				
事費			1					
				走				

工事種別内訳

2

	名		称	数	量	単位	金	額	備	考
直	接 工				1	式				
		計								

名	称	数	量	単位	金	額	備	考
庁舎			1					
計				式				

庁舎						
名称	数量	単位	金	額	備	考
衛生器具設備	4					
	1	式				
給水設備						
	1	式				
排水設備						
	1	式				
給湯設備		10				
	1	式				
ガス設備		10				
	1	式				
冷暖房設備		ΙV				
	1	_15				
換気設備		式				
	1					
撤去工事		式				
	1					
<u>発生材処理</u>		式				
701 H.Z.4	1					
計		式				
н						
]	

庁舎							
科目名称	中科目名称	数量	単位	金	額	備	考
衛生器具設備		4					
		1	式				
計							
給水設備		,					
		1	式				
計							
排水設備	屋内排水設備						
		1	式				
排水設備	屋外排水設備						
		1	式				
計							
給湯設備							
		1	式				
計			10				
ガス設備	液化石油ガス設備						
		1	_1				
計			式				
冷暖房設備	配管設備						
		1					
計			式				
換気設備	冷暖房・換気設備						
		1					
換気設備	ダクト設備		式				
		1					
計			式				
HI							
撤去工事							
100 m ± 3		1					
計			式				
HI							
	運搬						
73 0	~~~	1					
発生材処理	処分		式				
			式				

庁舎						
科目名称	中科目	名 称	数量	単位	金額	備考
計						

庁舎			衛生器具	設備							
名 称	摘	要	数	量	単位	単	価	金	額	備	考
羊風大便器	CFS498BCK TCF5534A	U									
				2	組						
マルチシンク	SD510D TL15SAFR										
				1	組						
小便器	UFS900WR				ML						
				2	組						
先面器	L210C TLE28SS1A				MH						
				1	組						
化粧鏡	YM4560A				紐						
				1	16						
 計					枚						

庁舎			給水設備								
名 称	摘	要	数	量	単位	単	価	金	額	備	考
給水・塩ビ	ねじ接合	屋内一般									
ライニング鋼管	20A			9							
(SGP-VB)改修					m						
給水・塩ビ	ねじ接合	機械室・便所		40							
ライニング鋼管 (SGP-VB)改修	20A			16	m						
給水・塩ビ	ねじ接合	 機械室・便所			""						
ライニング 鋼管	25A	12 12 17 1 1 1 1 1 1 1 1 1 1 1 1 1 1 1 1		2							
(SGP-VB)改修					m						
給水・耐衝撃性	屋内一般	20A									
ポリ塩ビ管(HIVP)				1							
改修					m						
横水栓	TW11R 洗濯機	用		2							
				2	個						
ポール型止水栓	20A										
, <u>"</u>				2							
					個						
フレキシブ ルシ゛ョイント	ペローズ形	20A									
				2							
/A 1.65 (E.N.					個						
給水管 保温	グラスウール エサホ パイマ゚シィ	ァント内 アルミガ・ラス化粧筒		10							
	ス弁内, N 17 列 20A	アノドバン・アルミル・ノスト化・村工同		19	m						
給水管 保温	ク゚ラスウ−ル										
MA S P PIONE	屋内露出 合成	樹脂製が゚−1		2							
	20A				m						
給水管 保温	グラスウール										
	屋外露出,浴室	ステンレス鋼板		3							
かい笠 但温	20A				m						
給水管 保温	グラスウール エサホーパンマコ゚シュ	ャフト内 アルミか ラスクロス		2							
	25A	ANJUAN WAYAN		2	m						
機械はつり(ダイヤモ		Omm									
ンドカッターによる				1							
配管用貫通口)					か所						
機械はつり(ダイヤモ	100 ~ 150mm 50	Omm									
ンドカッターによる				3							
配管用貫通口)					か所						
給水装置工事申請				1							
				'	式						
計											

庁舎		排水設備					屋内排水詞	设備		
名 称	摘要	数	量	単位	単	価	金	額	備	考
排水・硬質ポリ	屋内一般 40A									
塩化ピニル管			2							
(VP)改修				m						
	屋内一般 50A									
塩化ピニル管			7							
(VP)改修				m						
	屋内一般 65A									
塩化ビニル管			1							
(VP)改修	1441-12-7 (E.C. 10)			m						
排水・硬質ポリ 塩化ビニル管	機械室・便所 40A		6							
塩化C _ ル 目 (VP)改修			6	m						
	機械室・便所 50A			m						
塩化ビニル管	機械主・使用 508		9							
(VP)改修			3	m						
	機械室・便所 65A									
塩化ピニル管			6							
(VP)改修			•	m						
	機械室・便所 75A									
塩化ビニル管			5							
(VP)改修				m						
排水・硬質ポリ	機械室・便所 100A									
塩化ビニル管			3							
(VP)改修				m						
カラーVP	屋内一般 50A									
			2							
				m						
カラーVP	屋内一般 65A									
			3							
c Ltaron	004			m						
	COA 65A		4							
(非防水形)			1	個						
床上掃除口	COA 80A			旧						
(非防水形)	OUA OUA		1							
(4600000)			•	個						
床上掃除口	COA 100A									
(非防水形)			1							
				個						
排水管 保温	標仕保温材									
	天井内,パイプシャフト内 アルミガラス化粧筒		2							
	40A			m						
311 - 3 - 12 17-7-22	標仕保温材									
	天井内,パイプシャフト内 アルミガラス化粧筒		6							
Ht-1/25 /0.50	50A			m						
	標仕保温材		^							
	天井内,パイプシャフト内 アルミガラス化粧筒		6							
排水管 保温	65A 栖什保温材			m						
	標仕保温材 天井内,パイプシャフト内 アルミガラス化粧筒		5							
	80A		J	m						
排水管 保温	標仕保温材									
	天井内,パイプシャフト内 アルミガラス化粧筒		3							
	100A		•	m						
機械はつり(ダイヤモ	200mm程度 100mm									
ンドカッターによる			2							
配管用貫通口)			-	か所						
機械はつり(ダイヤモ	300mm程度 100mm									
ンドカッターによる			1							
		1		か所						

庁舎	事 貝 細は	1加约武	排水設備					屋内排水記	 殳備		10
名 称	摘	要	数	量	単位	単	価	金	額	備	考
機械はつり(ダイヤモ	100 ~ 150mm 100mm										
ンドカッターによる				3							
配管用貫通口)					か所						
機械はつり(ダイヤモ	100 ~ 150mm 125mm										
ンドカッターによる				2							
配管用貫通口)	400 450 450				か所						
機械はつり(ダイヤモ ンドカッターによる	100 ~ 150mm 150mm			1							
配管用貫通口)				1	か所						
コンクリートカッター切削					13.171						
1277 1277 1333				2.7							
					m						
土間コンクリート解体											
				0.1							
					m3						
コンクリート補修											
				0.7							
-1					m²						
計											
											-
								1			

庁舎			排水設備					屋外排水設備					
名 称	摘	要	数	量	単位	単	価	金	額	備	考		
非水・硬質ポリ	地中配管 10	00A											
塩化ビニル管				2									
VP)改修 プラスチック桝	桝径150 最大排	水等2400			m								
7 7 7 7 7 7 7 7 7 7 7 7 7 7 7 7 7 7 7 7	90Y、45Y、45YS 塩ビ			1									
	501 ~ 800			•	組								
根切り(人力)													
				0.4									
 里戻し	人 力 根切り土				m3								
±1,0	-			0.4									
					m3								
計													
									T				

庁舎			給湯設備	İ							
名 称	摘	要	数	量	単位	単	価	金	額	備	考
ガス給湯器	20号 屋外壁掛										
	(リモコン。リモ:	コン線含む)		1	4						
湯沸器	5号 元止め式				台						
				2							
					台						
架橋ポリエチン管	メカニカル接合 2	20A		6							
				O	m						
フレキシブ ルジ ョイント	^゚ローズ形 20Å	4									
				2	_						
給湯管 保温	標仕保温材				個						
品汤百 水温	屋外露出,浴室 ステン	ルス鋼板		4							
	20A				m						
計											

且 接 上 庁舎	事 買	細目別内訳	ガス設備					液化石油	 ガス設備		13
名 称	摘	 要	数		単位	——— 単	価	金	額	備	考
プ ロパン・配管用 炭素鋼鋼管(白)	ねじ接合 15A	屋内一般		11							
改修 配管用 炭素鋼鋼管(白管)	露 出 15A	1		11	m						
塗装 ガスコック	サーヒ゛スコック	15A		2	m						
フレキシフ゛ルシ゛ョイント	ペロース゚形	15A			個						
				2	個						
計											

庁舎			冷暖房設	暖房設備 配管設備 *** - **							
名 称	摘	要	数	量	単位	単	価	金	額	備	考
排水・硬質ポリ 塩化ビニル管 (VP)改修	屋内一般	25A		8	m						
排水管 保温	標仕保温材 天井内,パイプシ 25A	ゥフト内 アルミガ ラス化粧筒		8	m						
計	ZUN										

庁舎		換気設備			冷暖房・換気	記備		
名 称	摘要	数量	単位	単 価	金	額	備	考
有圧扇	400 × 2610m3/h × 50W							
		1	台					
天井扇	100 × 60m3/h × 30Pa							
		2	台					
ベンドキャップ	深形フード SUS製 100							
		2	_					
天井カセエアコンパネル	C-7.1kW用 レベル調整共		個					
清掃取付		2						
天井カセエアコンパネル	C-6.3kW用 レベル調整共		か所					
清掃取付	0 0.50円分 レベル耐モス	2						
HT 32.CW			か所					
リモコン S W 再取付		3						
			か所					
モール		4						
			m					
全熱交換器制気口 清掃再取付	給気ユニット 380	2						
海布丹 取刊		2	か所					
全熱交換器制気口	吸込口 400×200	_						
清掃再取付		2	か所					
天井扇グリル	390		12.11					
清掃再取付		1	か所					
計			ואינו					

庁舎			換気設備					ダクト設備			
名 称	摘	要	数	量	単位	単	価	金	額	備	考
	100mm										
スパ゜イラルタ゛クト				3	m						
機械はつり(ダイヤモ	200mm程度 125mm										
ンドカッターによる				2							
配管用貫通口)計					か所						
н											

<u>且 19 工</u> 庁舎	子 貝 淵口	אם גיז העל	撤去工事								
 名 称	摘		数	量	単位	単	価		額	 備	——— 考
[機器類撤去]											
F // \\ \\ \\ \\ \\ \\ \\ \\ \\ \\ \\ \\											
【給湯設備】											
ガス給湯器 撤去	屋外壁掛形 20号										
				1	台						
湯沸器 撤去	5号 元止め式										
				2							
【冷暖房・換気】					台						
【/マ阪庁・授火(】											
有圧扇 撤去	400 × 2610m3/h										
				1	台						
換気扇 撤去(壁)	200										
				1							
天井カセエアコンパネル	C-7.1kW用				台						
取外し(再使用)	0-7. IKII/H3			2							
					か所						
天井加エアコンパネル	C-6.3kW用			0							
取外し(再使用)				2	か所						
リモコンSW					13771						
取外し(再使用)				3							
モール 撤去					か所						
C 77 1HAZ				4							
					m						
加湿器 撤去	天吊ウェットマスター	- WMBM-300		4							
				1	台						
給気ユニット	380										
取外し				2	li er						
吸込口取外し	400 × 200				か所						
WE1401 0				2							
T11 4 60					か所						
天井扇グリル 取外し(再使用)	390			1							
				ı	か所						
壁扇撤去後のSUS	300 × 300										
鋼板取付				1	₩.EE						
[衛生器具類撤去					か所						
]											
上压四四。5.5	0.550										
大便器用ロータンク 撤去	S570B			2							
				۷	組						
小便器撤去	洗浄弁式床置小便器										
	再使用しない			2	40						
洗面器撤去	水栓1個、水栓2個 再	使用しない			組						
2 PM HH JIJA 643		· - · -		4							
					組						

庁舎		搶	法工事								
名 称	摘	要	数	量	単位	単	価	金	額	備	考
掃除流し撤去	パック付き掃除流し 再	使用しない									
				1							
مان					組						
化粧棚撤去	陶器製 再使用しない	1		2							
				2	個						
鏡撤去	再使用しない				10						
				4							
					枚						
[配管類撤去											
]											
【給水設備】											
E mi XII Chu											
VP 撤去	屋内一般 20A										
				20							
V P 撤去	###字 (西年 00A				m						
VP 撤去	機械室・便所 20A			20							
				20	m						
V P 撤去	機械室・便所 25A										
				3							
					m						
給水管 保温撤去	グラスウール エサナ パィコ゚ン コレナ	¬u ¬ ±* ¬ ¬ / 1 , ₩ - /v/r		44							
	天井内,パイプシャフト内 20A 再使用しない	アルミカラス化粧筒		41	m						
給水管 保温撤去	グラスウール				m						
加尔日 水温源公	天井内,パイプシャフト内	アルミガラス化粧筒		2							
	25A 再使用しない			_	m						
給水管 保温撤去	ク゚ラスウ−ル										
	屋外露出,浴室 ステンレン	ス鋼板		3							
L2 1 /2 4/4	20A 再使用しない				m						
ゲート弁 撤去	20A			1							
				4	個						
F J 撤去	20A				1111						
				2							
					個						
Yスト 撤去	20A										
				1	個						
湯沸フレキ管	13A				1121						
取外し(再使用)				2							
					個						
プラグ止め	15A										
				4							
水栓 撤去	13A				か所						
小性 俶女	13A			2							
				_	個						
シャワーセット 撤去	13A										
				1							
					個						
弁BOX 撤去	20A用			,							
				1	か所						
 床開口穴埋	50 × 150L				ΠΉτι						
小四日八生				3							
				-	か所						

庁舎		撤去工事							
名 称	摘要	数量	量 i	単位	単	価	金	額	 考
【排水設備】									
VP 撤去	機械室・便所 40A								
V I JHA ZA	X X		5						
				m					
VP 撤去	機械室・便所 50A		40						
			13	m					
VP 撤去	機械室・便所 65A								
			4						
VP撤去	機械室・便所 75A			m					
V F 100.2	1成700年 「使門」 750		6						
				m					
VP 撤去	機械室・便所 100A								
			6	m					
排水管 保温撤去	ク゚ラスウール								
	天井内,パイプシャフト内 アルミガラス化粧筒		2						
北北笠 但识做士	40A 再使用しない			m					
排水管 保温撤去	グラスウール 天井内,パイプシャフト内 アルミガラス化粧筒		7						
	50A 再使用しない			m					
排水管 保温撤去	ク゚ラスウ−ル		_						
	天井内,パイプシャフト内 アルミガラス化粧筒 65A 再使用しない		4	m					
排水管 保温撤去	グラスウール			111					
	天井内,パイプシャフト内 アルミガラス化粧筒		6						
11. L. 65 / (2.) 2. 15. 1-	80A 再使用しない			m					
排水管 保温撤去	グラスウール 天井内,パイプシャフト内 アルミガラス化粧筒		6						
	100A 再使用しない		0	m					
床上掃除口 撤去	COB 50A								
			1	/ 					
床上掃除口 撤去	COB 80A			個					
				個					
床上掃除口 撤去	COB 100A		2						
			2	個					
床排水金物 撤去	T5B 50A								
			1	/CD					
床排水金物 撤去	T5A 50A			個					
				個					
床開口穴埋	100 × 150L		3						
				か所					
床開口穴埋	125 × 150L								
			1	A.C.					
床開口穴埋	150 × 150L			か所					
				か所					
キャップ止め	VP 40A		2						
			3	か所					

庁舎		撤去工事							
名 称	摘要	数	量	単位	単位	金	額	備	考
キャップ止め	VP 50A								
			1	か所					
 【給湯設備】				וחינו					
架橋ポリエチレン管	20A								
撤去	20A		3						
				m					
給湯管 保温撤去	グラスウール 天井内,パイプシャフト内 アルミガラス化粧	~	3						
	20A 再使用しない		3	m					
フレキ 撤去	20A								
			2						
プラグ止め	13A			本					
			1						
穴埋め	50 × 200L			か所					
八连的	30 × 200L		1						
				か所					
【ガス設備】									
フレキ管 撤去	15A								
			10						
サービ・スコック 撤去	15A			m					
			2						
可とう管 撤去	15A × 200L			個					
可とり目 瓶云	15A X 200L		2						
				個					
【冷暖房設備】									
VP 撤去	屋内一般 25A								
			3	m					
排水管 保温撤去	ク゚ラスウール								
	天井内,パイプシャフト内 アルミガラス化粧	筒	1						
キャップ止め	25A 再使用しない 20A			m					
1 1 7 7 11 10	2011		1						
				か所					
[仮設撤去]									
仮設給水分岐撤去	40×20分岐撤去								
復旧			1	か所					
	100樹脂管復旧			ואינו					
IB			1						
計				か所					
āΙ									
	I					II.			

庁舎			発生材処	理			運搬			
名 称	摘	要	数	量	単位	単 価	金	額	備	考
発生材運搬費	特定建設資材以外			0.5	t					
発生材運搬費	廃プラ			0.06	t					
計					<u> </u>					

名 称 発生材処理費	摘	要	21/1								
発生材処理費		34	釵	量	単位	単	価	金	額	備	考
	特定建設資材以外			0.5							
				0.5	t						
発生材処理費	廃プラ			0.06							
				0.06	t						
計											