


配置図 S-1:200

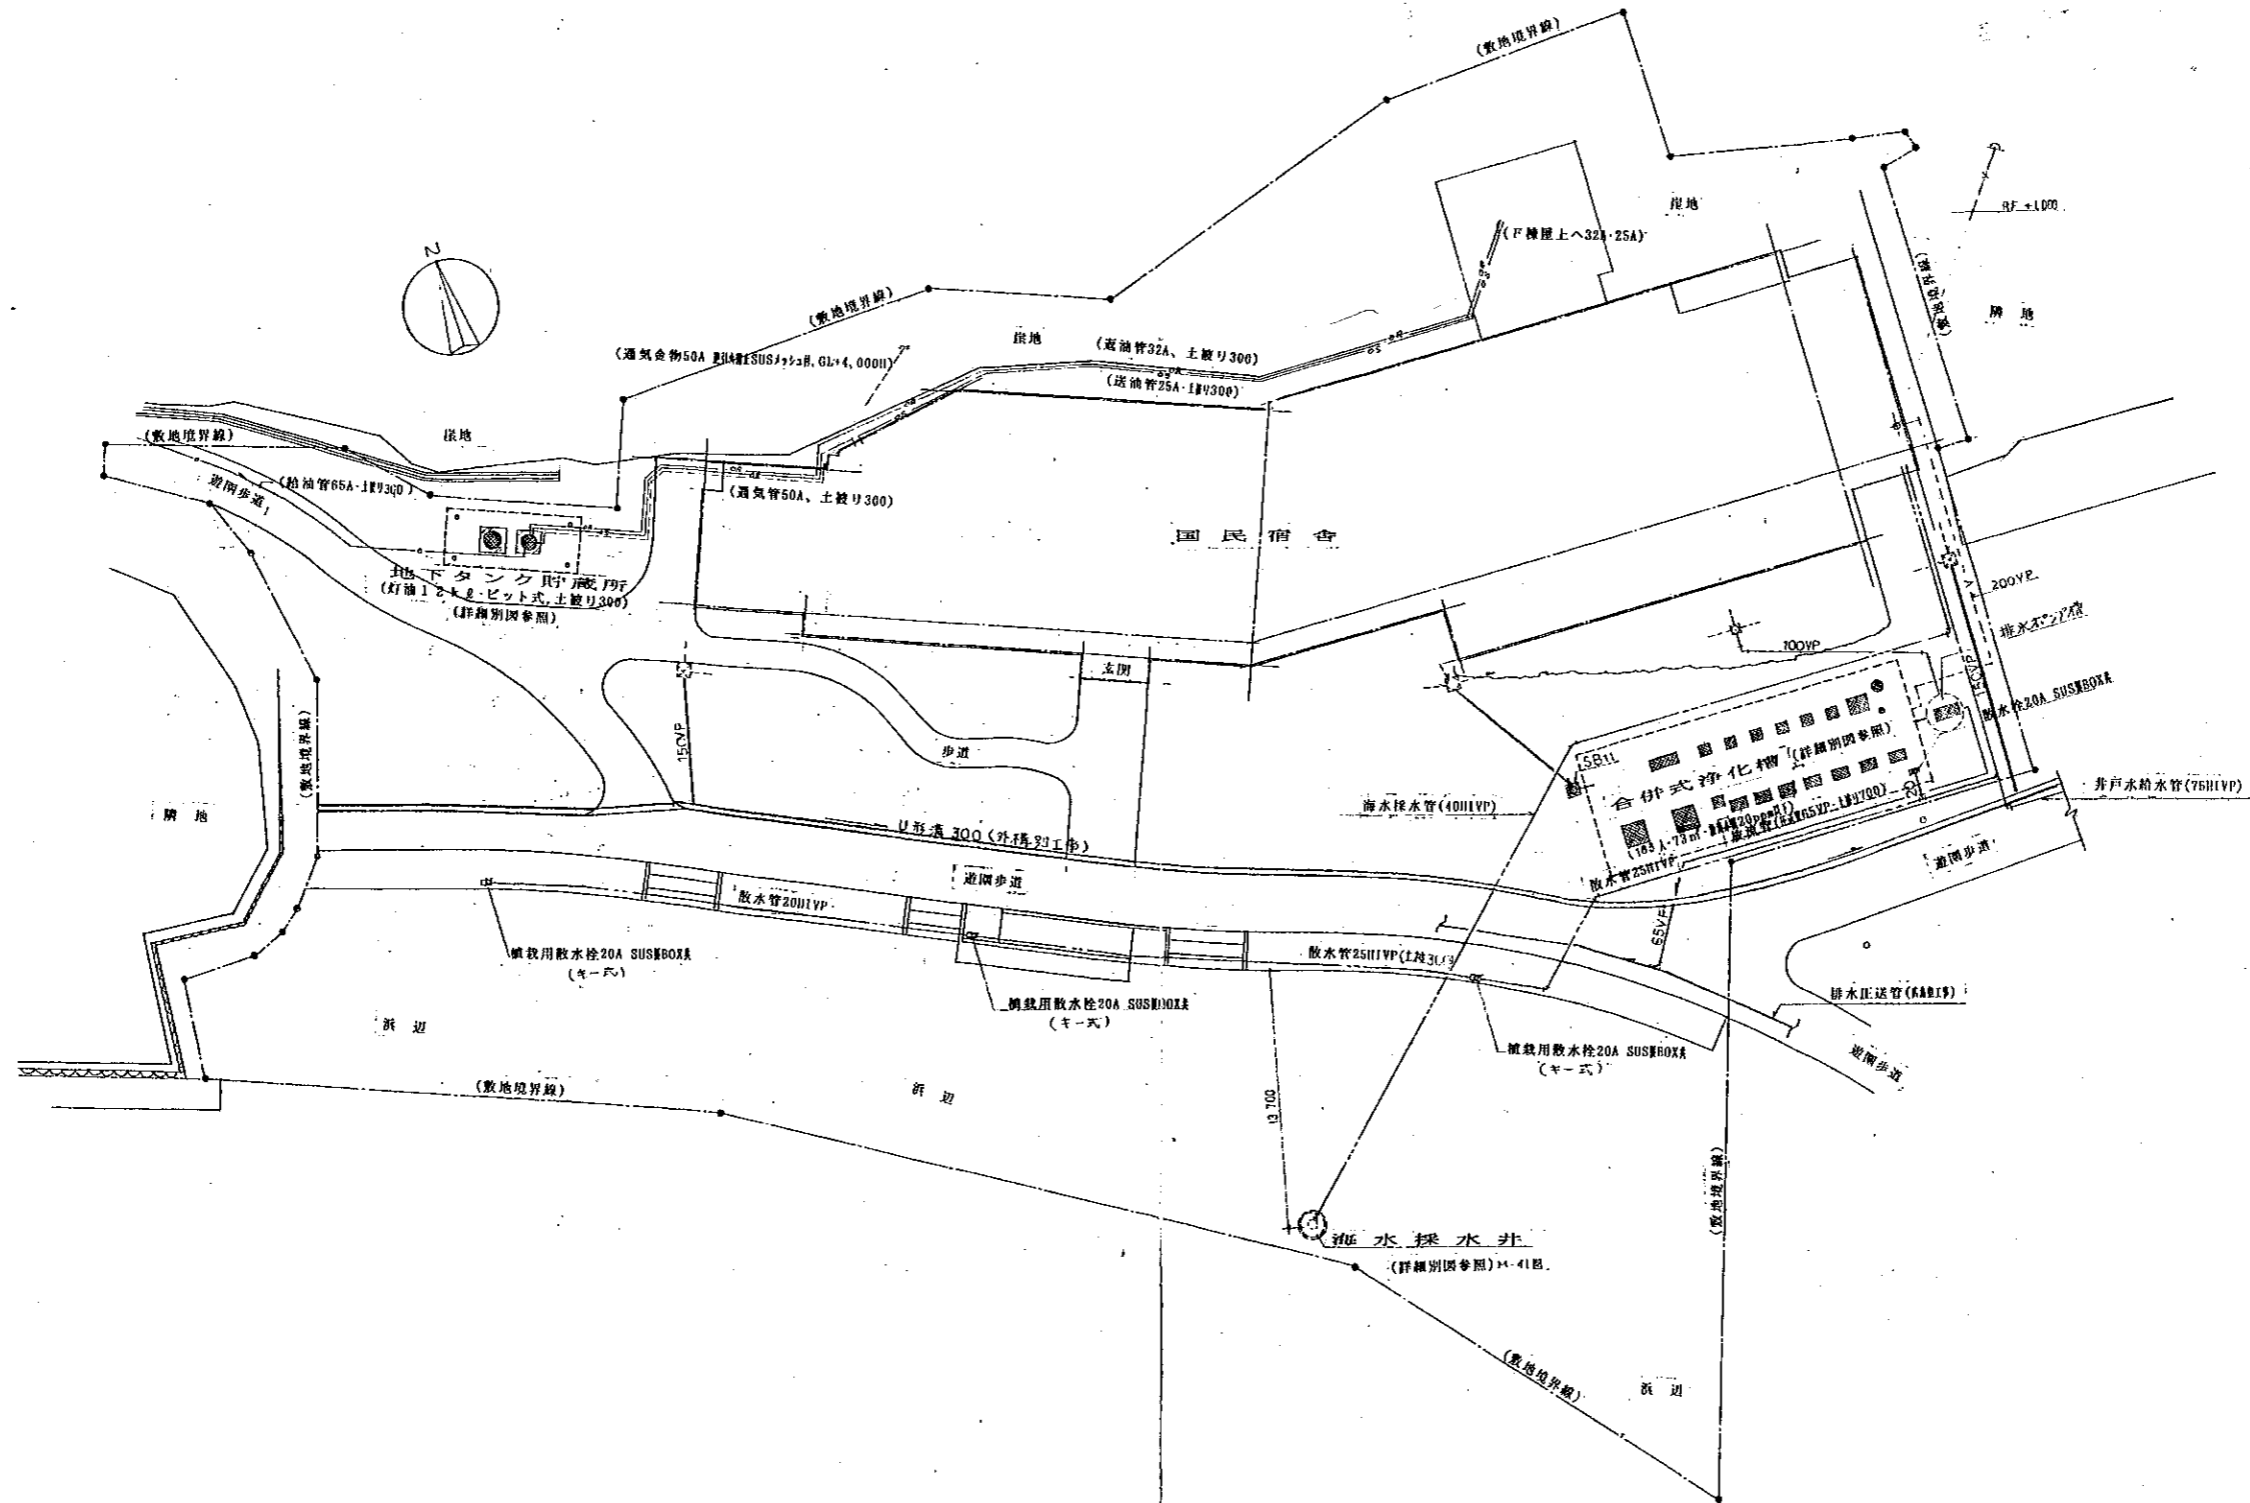

(竣工図) 施工者 株式会社青木建設広島支店

| | | | | | | | |
|-----|------------------------|----|---|---|---|---|-------|
| 工程 | 現場 | 設計 | 図 | 日 | 年 | 月 | 日 |
| 工事名 | 財(国庫)補助金等交付事業 国民宿舎建設工事 | | | | | | M |
| 図面名 | 配置図 | | | | | | |
| 設計 | 日本工務株式会社 | | | | | | 6 |
| | | | | | | | 縮尺 |
| | | | | | | | 1:200 |